


Условные обозначения	
Услов. обозн.	Наименование
•	Коробка ответвительная
⌋ ⌋	Розетка скрытой установки одноместная, двухместная
⌋ ⌋	Розетка открытой установки исп IP54 одноместная, двухместная
⌋ ⌋	Выключатель скрытой установки одноклавишный, двухклавишный, трехклавишный
⊕	Коробка установочная для клемника
⊕	Коробка установочная для клемника уравнивания потенциалов
⊕	Розетка потолочная с клеммной колодкой
ЩК	Щит квартирный
ЩЭ	Щит этажный
—	Труба ПНД тяжелая с протяжкой ϕ 40мм
—	Труба ПНД тяжелая с протяжкой ϕ 25мм под силовые розетки
—	Труба ПНД тяжелая с протяжкой ϕ 25мм на освещение
⊕	Коробка установочная для термостата теплого пола
⊕	Кнопка звонка
⌋	Светильник светодиодный настенно-потолочный

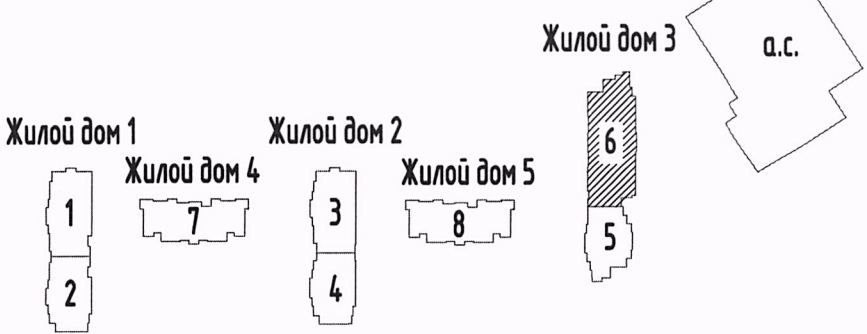

05/17 - 5 - 33				
Многоквартирный жилой дом со встроенными помещениями и многоярусным гаражом, расположенный по адресу: г. Санкт-Петербург, Командантский проспект, участок 1 (юго-западное пересечение с рекой Каменкой), кадастровый № земельного участка 78:34:0004281:11949.				
Изм.	Кол.уч.	Лист	№ док.	Подп.
Нач.уч.	Захаренко			
Ген.дир.	Варава			
Инж. ПТО	Зулкарнеев			
Жилой комплекс Жилой дом 3 (секция 6)			Стадия	Лист
			р	59
Исполнительная схема №8 План распределительных и групповых сетей квартир 1эт. на отм.+1.200м, в/о 1-26/А-С				000 "Лидер"