


Условные обозначения	
Услов. обозн.	Наименование
●	Коробка ответвительная
⌂ ⌂	Розетка скрытой установки одноместная, двухместная
⌂ ⌂	Розетка открытой установки исп IP54 одноместная, двухместная
⌂ ⌂ ⌂	Выключатель скрытой установки одноклавишный, двухклавишный, трехклавишный
⌂	Коробка установочная для клемника
⊕	Коробка установочная для клемника уравнивания потенциалов
⊗	Розетка потолочная с клемной колодкой
ЩК	Щит квартирный
Щ	Щит этажный
—	Труба ПНД тяжелая с протяжкой ϕ 40мм
—	Труба ПНД тяжелая с протяжкой ϕ 25мм под силовые розетки
—	Труба ПНД тяжелая с протяжкой ϕ 25мм на освещение
⌂	Коробка установочная для термостата теплого пола
⌂	Кнопка звонка
⌂	Светильник светодиодный настенно-потолочный

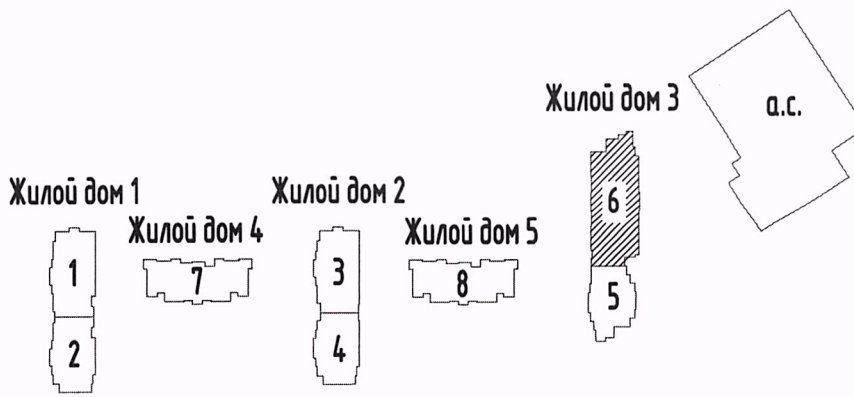

					05/17 - 5 - 33				
					Многоквартирный жилой дом со встроенными помещениями и многоэтажным гаражом, расположенный по адресу: г. Санкт-Петербург, Командантский проспект, участок 1 (юго-западное пересечение с рекой Каменкой), кадастровый № земельного участка 78:34:0004281:11949.				
Изм.	Кол.уч.	Лист	№ док.	Подп.	Дата	Жилой комплекс	Стадия	Лист	Листов
						Жилой дом 3 (секция 6)	р	62	
Нач.уч.	Захаренко								
Ген.дир.	Вараба								
Инж. ПТО	Зулкарнеев								
Исполнительная схема №11 План распределительных и групповых сетей квартир 13 эт. на отм.+37.200м, в/о 1-26/А-С							000 "Лидер"		