


Условные обозначения	
Услов. обозн.	Наименование
•	Коробка ответвительная
⌋ ⌋	Розетка скрытой установки одноместная, двухместная
⌋ ⌋	Розетка открытой установки исп. IP54 одноместная, двухместная
⌋ ⌋ ⌋	Выключатель скрытой установки одноклавишный, двухклавишный, трехклавишный
⊕	Коробка установочная для клемника
⊕	Коробка установочная для клемника уравнивания потенциалов
⊕	Розетка потолочная с клемной колодкой
ЩК	Щит квартирный
Щ	Щит этажный
—	Труба ПНД тяжелая с протяжкой ϕ 40 мм
—	Труба ПНД тяжелая с протяжкой ϕ 25 мм под силовые розетки
—	Труба ПНД тяжелая с протяжкой ϕ 25 мм на освещение
⊕	Коробка установочная для термостата теплого пола
⊕	Кнопка звонка
⌋	Светильник светодиодный настенно-потолочный

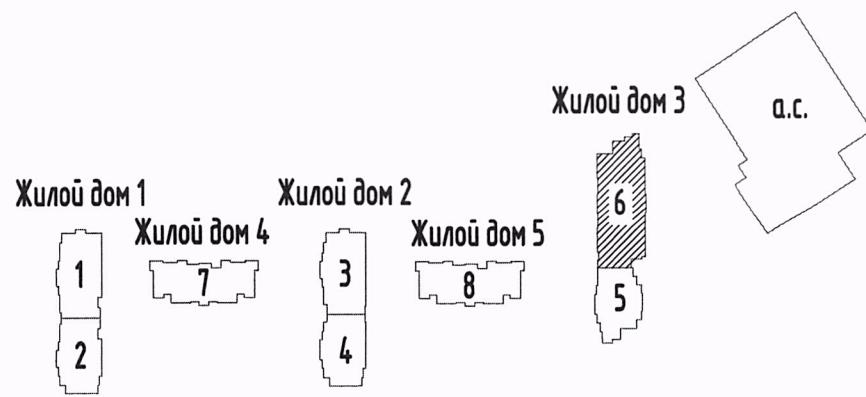

Изм.		Кол. уч.	Лист № док.	Общ.	Дата	05/17 - 5 - 33		
Нач.уч. Захаренко						Многоквартирный жилой дом со встроенными помещениями и многоэтажным гаражом, расположенный по адресу: г. Санкт-Петербург, Комендантский проспект, участок 1 (юго-западнее пересечения с рекой Каменкой), кадастровый № земельного участка 78:34:0004:281:1949.		
Ген.дир. Варава						Жилой комплекс		
Инж. ПТО Зулкарнеев						Жилой дом 3 (секция 6)		
Исполнительная схема №12						Стадия	Лист	Листов
План распределительных и групповых сетей квартир 14-23 эт. с отм.+4.0.200м по отм.+67.200м, б/г 1-21/А-Н						р	63	
						ООО "Лидер"		