


Условные обозначения	
Услов. обозн.	Наименование
●	Коробка ответвительная
⌂ ⌂	Розетка скрытой установки одноместная, двухместная
⌂ ⌂	Розетка открытой установки исп IP54 одноместная, двухместная
⌂ ⌂ ⌂	Выключатель скрытой установки одноклавишный, двухклавишный, трехклавишный
⌂	Коробка установочная для клемника
⊕	Коробка установочная для клемника уравнивания потенциалов
⌂	Розетка потолочная с клемной колодкой
ЩК	Щит квартирный
Щ	Щит этажный
—	Труба ПНД тяжелая с протяжкой $\phi$ 40мм
—	Труба ПНД тяжелая с протяжкой $\phi$ 25мм под силовые розетки
—	Труба ПНД тяжелая с протяжкой $\phi$ 25мм на освещение
⌂	Коробка установочная для термостата теплого пола
⌂	Кнопка звонка
⌂	Светильник светодиодный настенно-потолочный

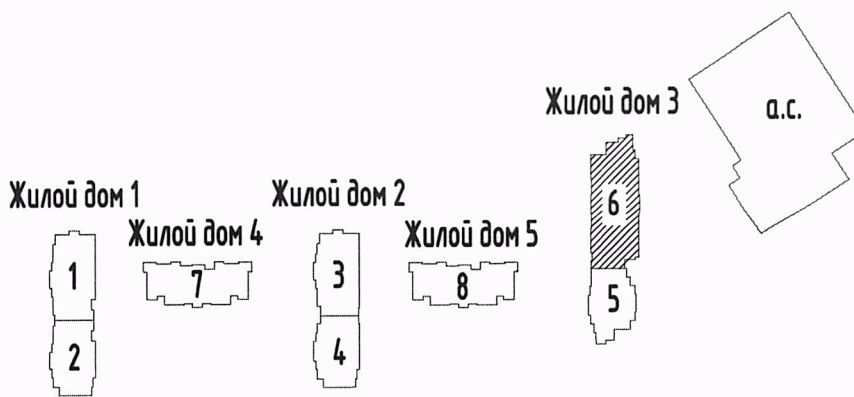

						05/17 - 5 - 33			
						Многоквартирный жилой дом со встроенными помещениями и многоярусным гаражом, расположенный по адресу: г. Санкт-Петербург, Командантский проспект, участок 1 (юго-западное пересечение с рекой Каменкой), кадастровый № земельного участка 78:34:0004281:11949.			
Изм.	Кол. уч.	Лист	№ док.	Лист	Дата	Жилой комплекс Жилой дом 3 (секция 6)	Стадия	Лист	Листов
Нач.уч.	Захаренко						р	60	
Ген.дир.	Вараба								
Инж. ПТО	Зулкарнеев								
						Исполнительная схема №9 План распределительных и групповых сетей квартир 2,3 эт. с отн.+4.200м по отн.+7.200м, в/о 1-26/А-С			
						000 "Лидер"			