


Условные обозначения	
Услов. обозн.	Наименование
•	Коробка ответвительная
⌂ ⌂	Розетка скрытой установки одностная, двухместная
⌂ ⌂	Розетка открытой установки исп IP54 одностная, двухместная
⌂ ⌂ ⌂	Выключатель скрытой установки одноклавишный, двухклавишный, трехклавишный
⊙	Коробка установочная для клемника
⊕	Коробка установочная для клемника уравнивания потенциалов
⊗	Розетка потолочная с клемной колодкой
ШК	Щит квартирный
⊞	Щит этажный
—	Труба ПНД тяжелая с протяжкой \varnothing 40мм
—	Труба ПНД тяжелая с протяжкой \varnothing 25мм под силовые розетки
—	Труба ПНД тяжелая с протяжкой \varnothing 25мм на освещение
⊞	Коробка установочная для термостата теплого пола
⊞	Кнопка звонка
⌂	Светильник светодиодный настенно-потолочный

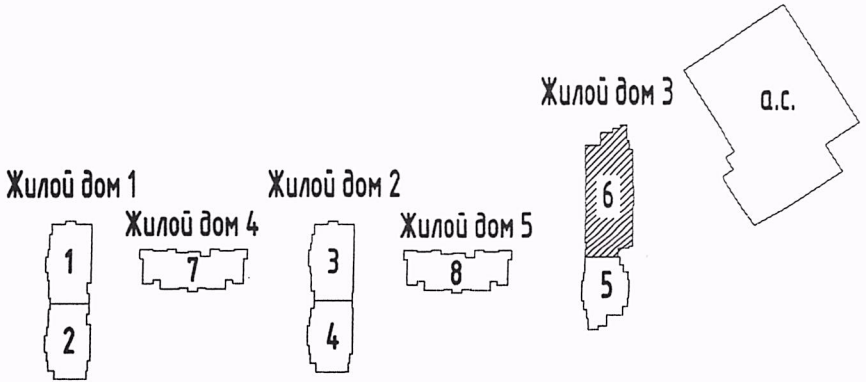

05/17 - 5 - 33					
Многоквартирный жилой дом со встроенными помещениями и многоэтажным гаражом, расположенный по адресу: г. Санкт-Петербург, Командантский проспект, участок 1 (юго-западнее пересечения с рекой Каменкой), кадастровый № земельного участка 78-34-0004201:11949.					
Изм.	Кол.уч.	Лист	№ док.	Подп.	Дата
	Захаренко				
Нач.уч.	Варава				
Инж. ПТО	Элкарнеев				
Жилой комплекс Жилой дом 3 (секция 6)			Стадия	Лист	Листов
			р	64	
Исполнительная схема №13 План распределительных и групповых сетей квартир 24 эт. на отм.+70.200м, в/о 1-26/А-С					
000 "Лидер"					