


Условные обозначения	
Услов. обозн.	Наименование
●	Коробка ответвительная
⌂ ⌂	Розетка скрытой установки одноместная, двухместная
⌂ ⌂	Розетка открытой установки исп IP54 одноместная, двухместная
♂ ♂ ♂	Выключатель скрытой установки одноклавишный, двухклавишный, трехклавишный
⊕	Коробка установочная для клемника
⊕	Коробка установочная для клемника уравнивания потенциалов
⊕	Розетка потолочная с клеммной колодкой
ШК	Щит квартирный
Щ	Щит этажный
—	Труба ПНД тяжелая с протяжкой ϕ 40 мм
—	Труба ПНД тяжелая с протяжкой ϕ 25 мм под силовые розетки
—	Труба ПНД тяжелая с протяжкой ϕ 25 мм на освещение
⊕	Коробка установочная для термостата теплого пола
⊕	Кнопка звонка
—	Светильник светодиодный настенно-потолочный

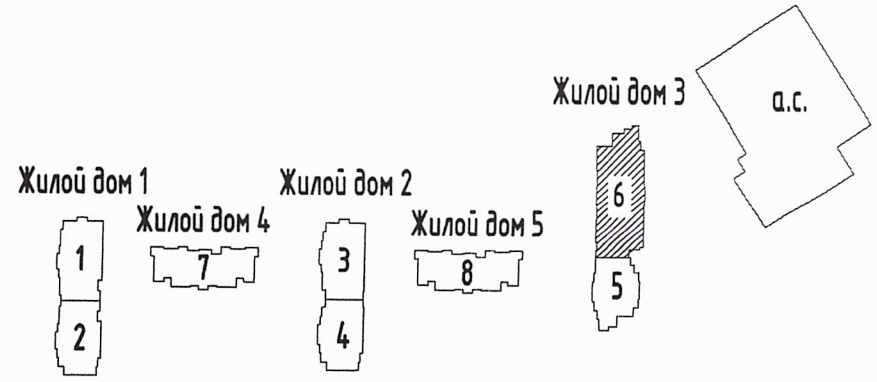

					05/17 - 5 - 33				
Многоквартирный жилой дом со встроенными помещениями и многоэтажным гаражом, расположенный по адресу: г. Санкт-Петербург, Команданский проспект, участок 1 (юго-западнее пересечения с рекой Каневкой), кадастровый № земельного участка 78:34:0004204:11949.									
Изм.	Кол. уч.	Лист	№ док.	Подп.	Дата	Жилой комплекс	Стадия	Лист	Листов
Нач.уч.	Захаренко					Жилой дом 3 (секция 6)	р	65	
Ген.дир.	Варава								
Инж. ПТО	Зулкарнеев								
Исполнительная схема №16 План распределительных и групповых сетей квартир 25 эт. на отк.+73.200м, в/о 1-26/А-С								000 "Лидер"	