


Условные обозначения	
Услов. обозн.	Наименование
●	Коробка ответвительная
⌋ ⌋	Розетка скрытой установки одноместная, двухместная
⌋ ⌋	Розетка открытой установки исп IP54 одноместная, двухместная
⌋ ⌋	Выключатель скрытой установки одноклавишный, двухклавишный, трехклавишный
⊕	Коробка установочная для клемника
⊕	Коробка установочная для клемника уравнивания потенциалов
⊕	Розетка потолочная с клемной колодкой
ЩК	Щит квартирный
ЩЭ	Щит этажный
—	Труба ПНД тяжелая с протяжкой $\phi$ 40мм
—	Труба ПНД тяжелая с протяжкой $\phi$ 25мм под силовые розетки
—	Труба ПНД тяжелая с протяжкой $\phi$ 25мм на освещение
⊕	Коробка установочная для термостата теплого пола
⊕	Кнопка звонка
⌋	Светильник светодиодный настенно-потолочный

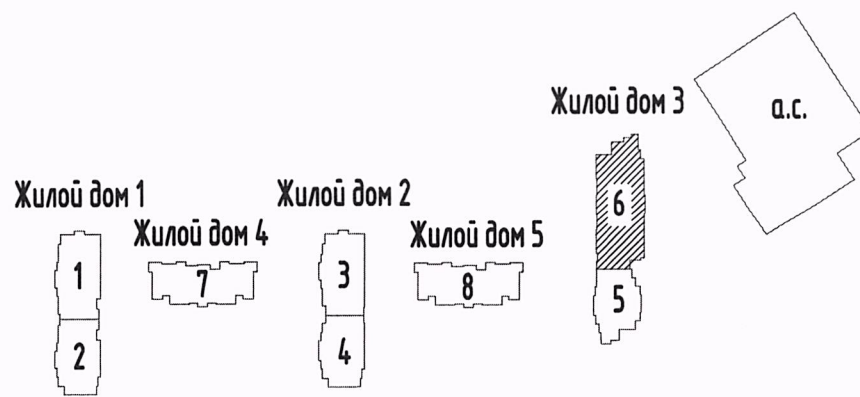

						05/17 - 5 - 33			
						Многоквартирный жилой дом со встроенными помещениями и многоярусным гаражом, расположенный по адресу: г. Санкт-Петербург, Коненантский проспект, участок 1 (угол западное пересечения с рекой Каменкой), кадастровый № земельного участка 78:34:0004261:1949.			
Изм.	Кол. уч.	Лист	№ док.	Подп.	Дата	Жилой комплекс	Стадия	Лист	Листов
						Жилой дом 3 (секция 6)	р	61	
						Исполнительная схема №10 План распределительных и групповых сетей квартир 4-12 эт. с стп.+10.200м по стп.+34.200м, 8/о 1-26/А-С			
						000 "Лидер"			