


Б В Г Д Е Ж И К Л М Н П Р
 200 700 1220 4090 410 1700 1020 230 4180 1420 220
 15820

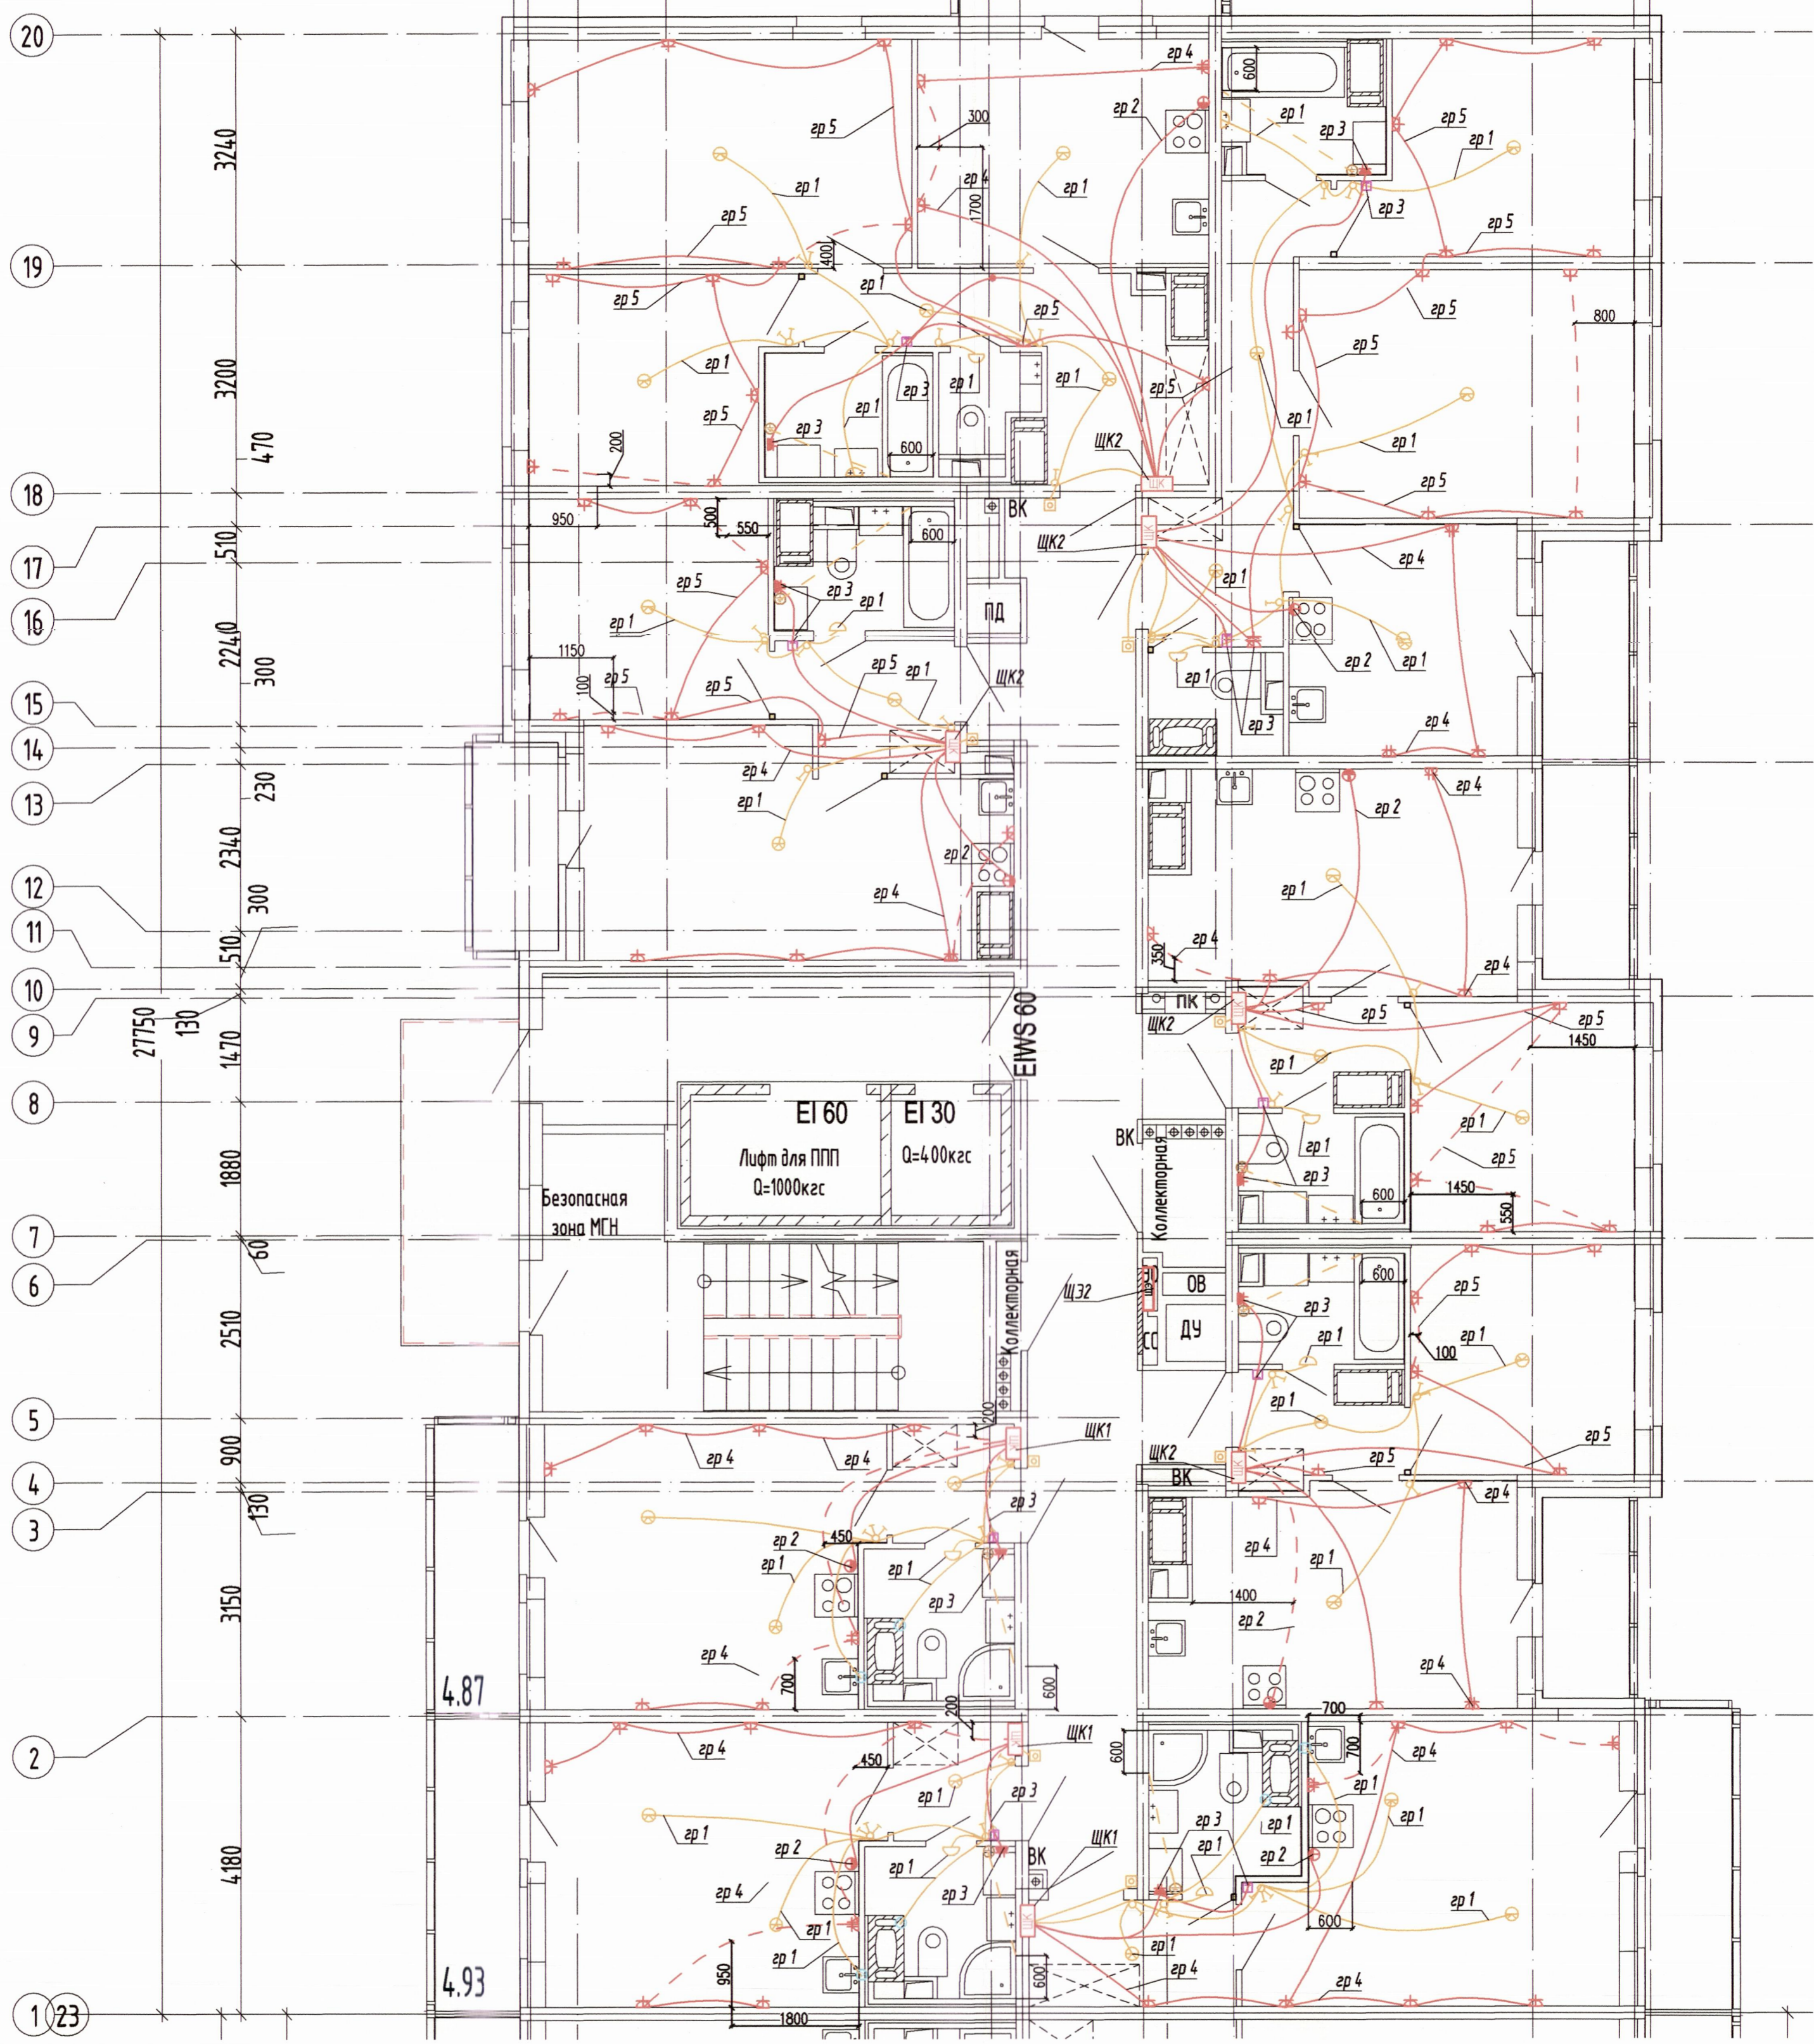

Числ. обоз.	Наименование	Числ. обоз.	Наименование
ЩК	Место установки щита квартирного	⏏	Место установки выключателя скрытой установки трехклавишного
⏏	Место установки розетки скрытой установки одноместной	⏏	Место установки выключателя одноклавишного исп. IP54 однофазный
⏏	Место установки розетки скрытой установки двухместной	⏏	Место установки переключателя на 2 направления исп. IP54 однофазного
⏏	Место установки розетки открытой установки исп. IP54 одноместной	⏏	Место установки выключателя одноклавишного исп. IP54 трехфазного
⏏	Место установки розетки открытой установки исп. IP54 одноместной	⏏	Место установки кнопки звонка
⏏	Место установки клеммной колодки для подключения электроплиты 40А	⏏	Место установки светильника светодиодного настенно-потолочного SPB-2-12-R
⏏	Место установки клеммной колодки системы уравнивания потенциалов	—	кабельная трасса сети освещения
⏏	Место установки розетки потолочной с клеммной колодкой	—	кабельная трасса розеточной сети
⏏	Место установки выключателя скрытой установки одноклавишного	—	кабельные трассы проложенная в стяжке пола в трубе ПНД
⏏	Место установки выключателя скрытой установки двухклавишного	—	проводник ДСЭП

Примечания:
 Привязки оконечных устройств указаны в исполнительной документации на трубную разводку

05/17-5-31

Многоквартирный жилой дом со встроенными помещениями и многоярусным гаражом, расположенный по адресу: г. Санкт-Петербург, Командантский проспект, участок 1 (юго-западнее пересечения с рекой Каменкой), кадастровый № земельного участка 78:34:0004281:11949

Изм.	Кол.ч.	Лист	№ док.	Подпись	Дата
Инж. ПТО		Стороженков			03.20
Нач. уч.		Каневский			03.20
Ген. дир.		Вицко			03.20

Жилой комплекс.

ИД	Лист	Листов
ИД		

Исполнительная схема № ЭО-КВ-С1-5 План распределительной и групповой сети. Секция 1. Этаж 5

ООО ИНКОМ СПб