


Б В Г Д Е Ж И К Л М Н П Р
 200 700 1220 4090 410 430 1700 1020 230 4180 1420 220
 15820

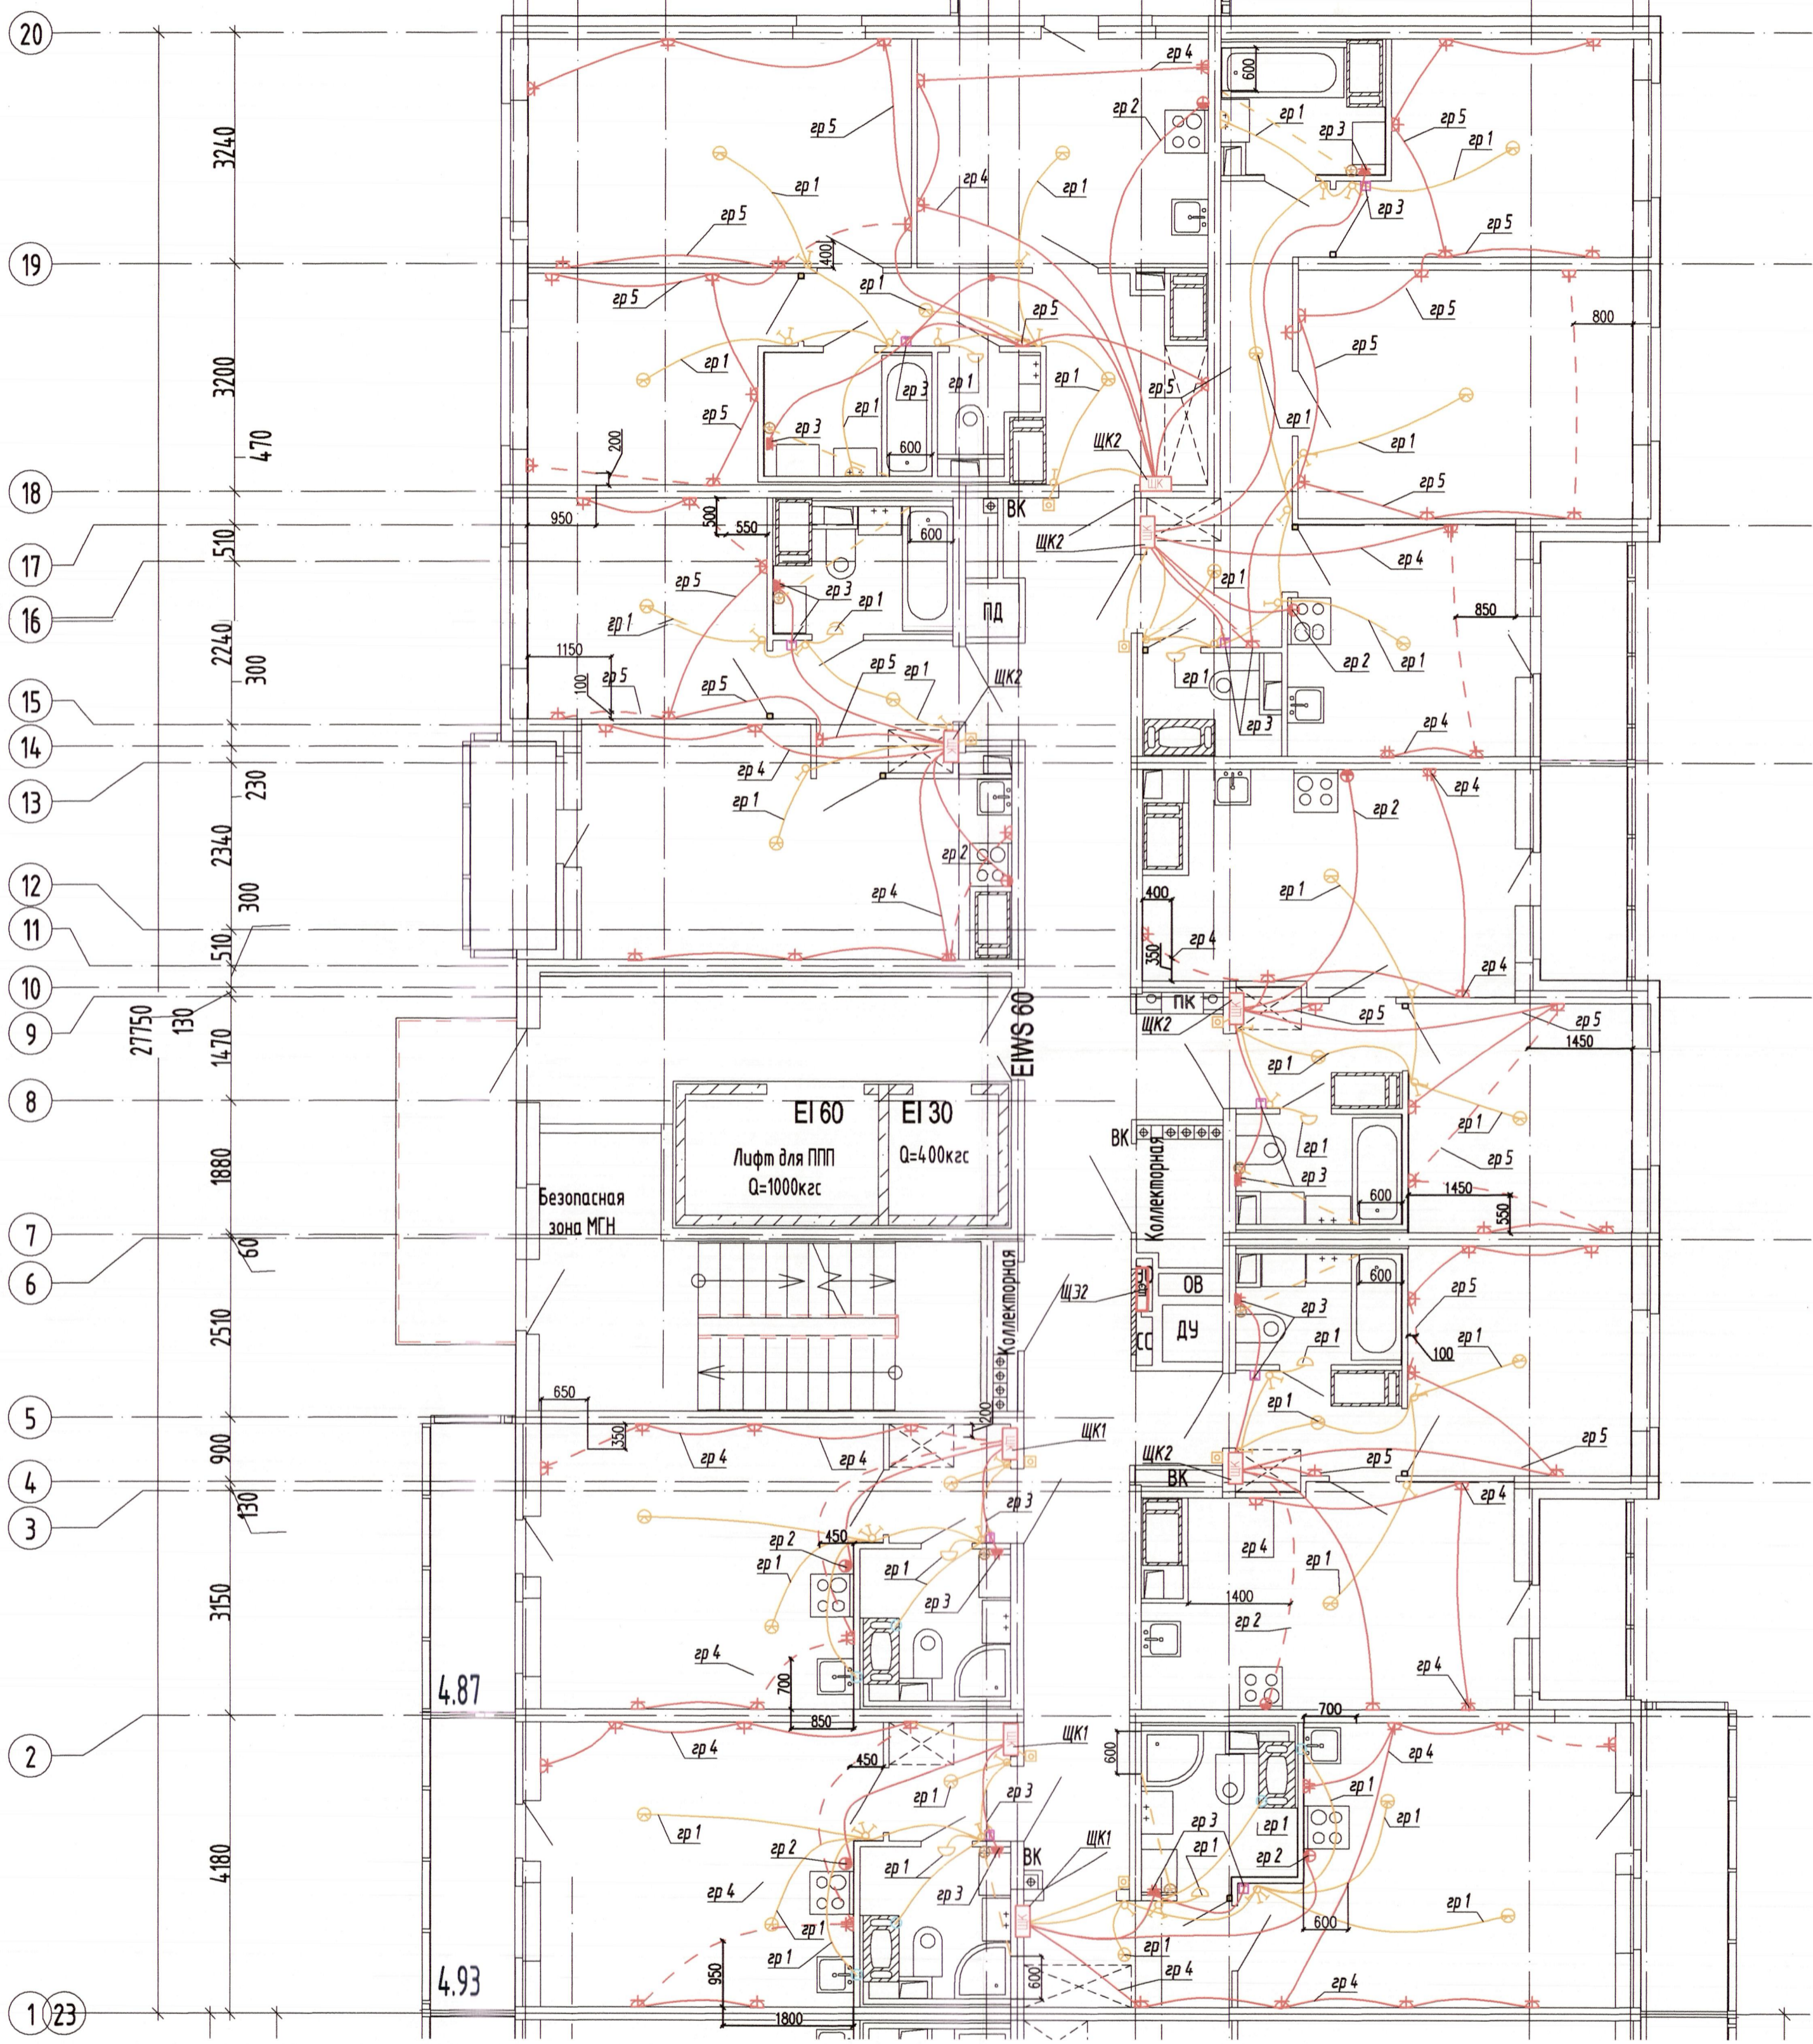

Услов. обозн.	Наименование	Услов. обозн.	Наименование
	Место установки щита квартирного		Место установки выключателя скрытой установки трехклавишного
	Место установки розетки скрытой установки одноместной		Место установки выключателя одноклавишного исп. IP54 однофазный
	Место установки розетки скрытой установки двухместной		Место установки переключателя на 2 направления исп. IP54 однофазного
	Место установки розетки открытой установки исп. IP54 одноместной		Место установки выключателя одноклавишного исп. IP54 трехфазного
	Место установки розетки открытой установки исп. IP54 двухместной		Место установки кнопки звонка
	Место установки клеммной колодки для подключения электроплиты 40А		Место установки светильника светодиодного настенно-потолочного SPB-2-12-R
	Место установки клеммной колодки системы выравнивания потенциалов		кабельная трасса сети освещения
	Место установки розетки потолочной с клеммной колодкой		кабельная трасса розеточной сети
	Место установки выключателя скрытой установки одноклавишного		кабельные трассы проложенная в стяжке пола в трубе ГИД
	Место установки выключателя скрытой установки двухклавишного		проводник ДСУП

Примечания:
 Прибытки оконечных устройств указаны в исполнительной документации на трубную разводку

05/17-5-31

Многоквартирный жилой дом со встроенными помещениями и многоярусным гаражом, расположенный по адресу: г. Санкт-Петербург, Командантский проспект, участок 1 (юго-западнее пересечения с рекой Каменкой), кадастровый № земельного участка 78:34:0004281:11949

Изм.	Кол.уч.	Лист	№ док.	Подпись	Дата
	Инж. ПТО	Стороженков			03.20
	Нач. уч.	Каневский			03.20
	Ген. дир.	Вицко			03.20

Жилой комплекс.

ИД	Лист	Листов

Исполнительная схема № ЭО-КВ-С1-4 План распределительной и групповой сети. Секция 1. Этаж 4

ООО ИНКОМ СПб

Инв. № подл. Погр. и дата. Взам. инв. №