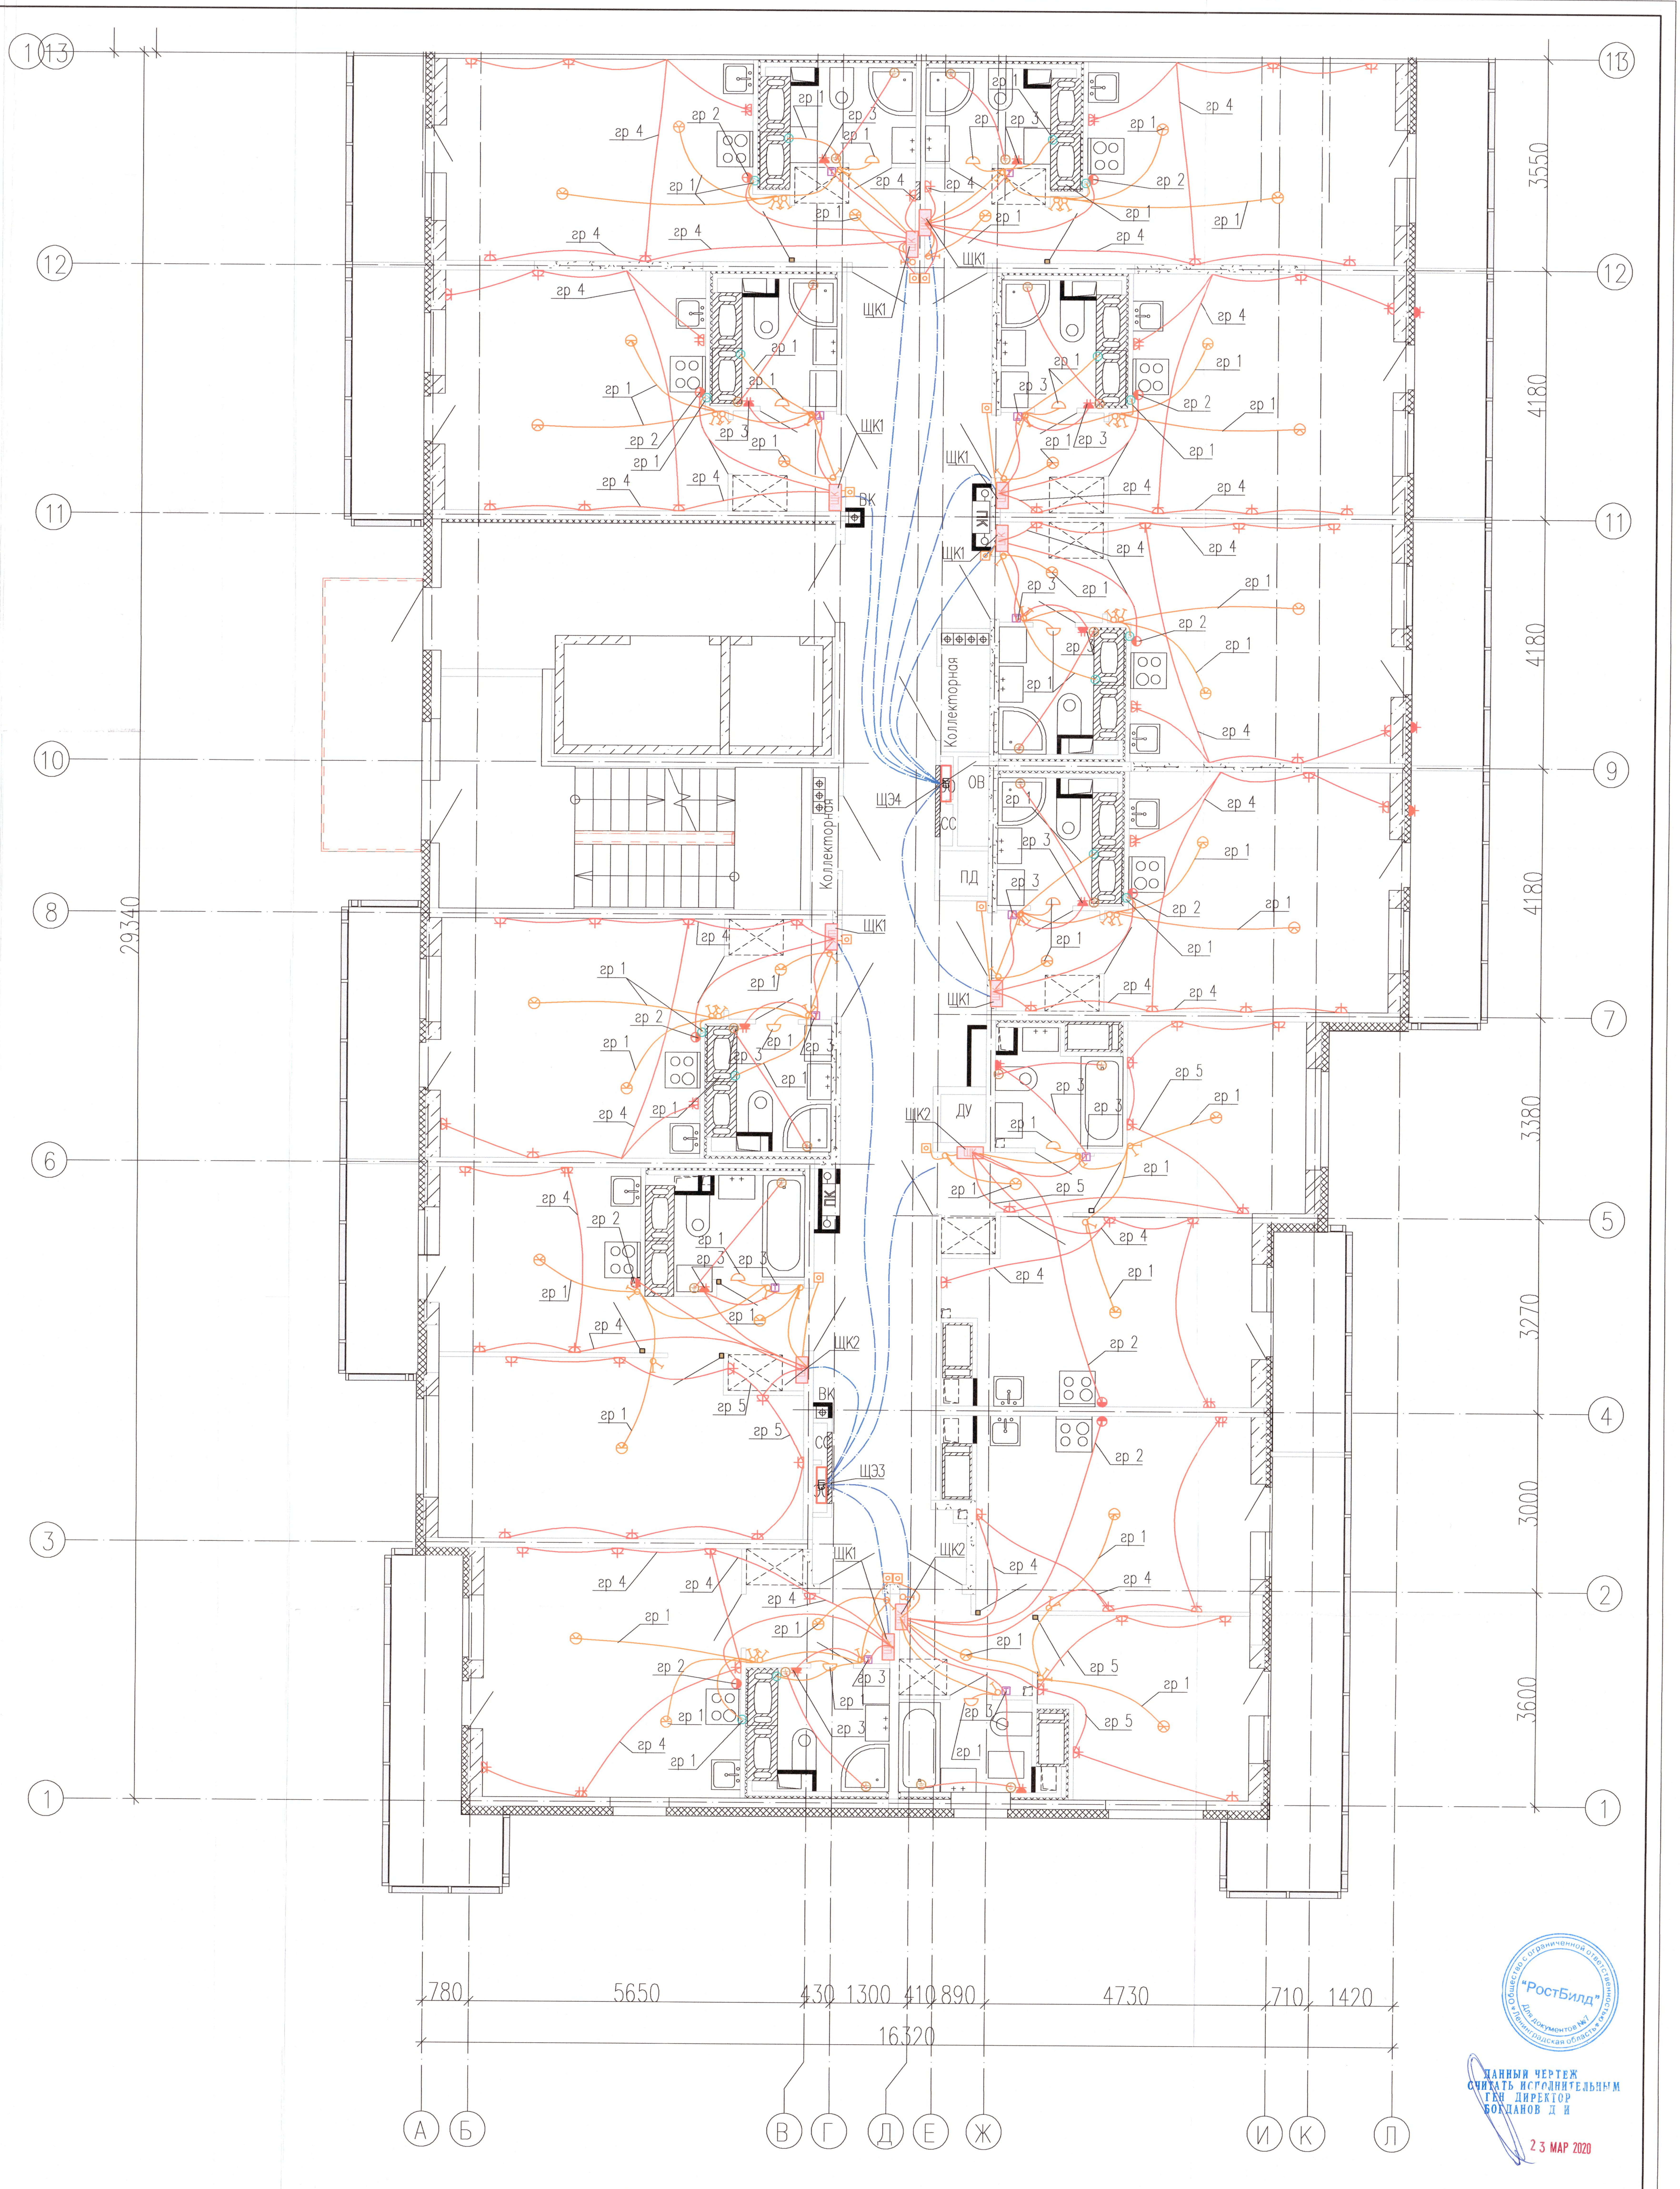

ДАННЫЙ ЧЕРТЕЖ СЧИТАТЬ ИСПОЛНИТЕЛЬНЫМ
ГЕН. ДИРЕКТОР
БОГДАНОВ Д.И.
23 МАР 2020

Общество с ограниченной ответственностью "РостБилд" Для документов №7 Ленинградская область

Изм.	Кол.уч	Лист	№док.	Подпись	Дата
Проверил		Богданов Д.И.			03.20
Разработал		Митяев К.Б.			03.20

05/17 - 5 - ЭЗ

Многоквартирный жилой дом со встроенными помещениями и многоэтажным гаражом, расположенный по адресу: г. Санкт-Петербург, Комендантский проспект, участок 1 (юго-западнее пересечения с рекой Каменкой), кадастровый № земельного участка 78:34:0004281:11949.

Жилой комплекс

Стадия	Лист	Листов
ИД	12	

Исполнительная схема распределительных и групповых сетей квартир. Секция 4. Типовой 13–17 этаж

ООО"РостБилд"

Инв.N подл.	Подп. и дата	Взам. инв.N