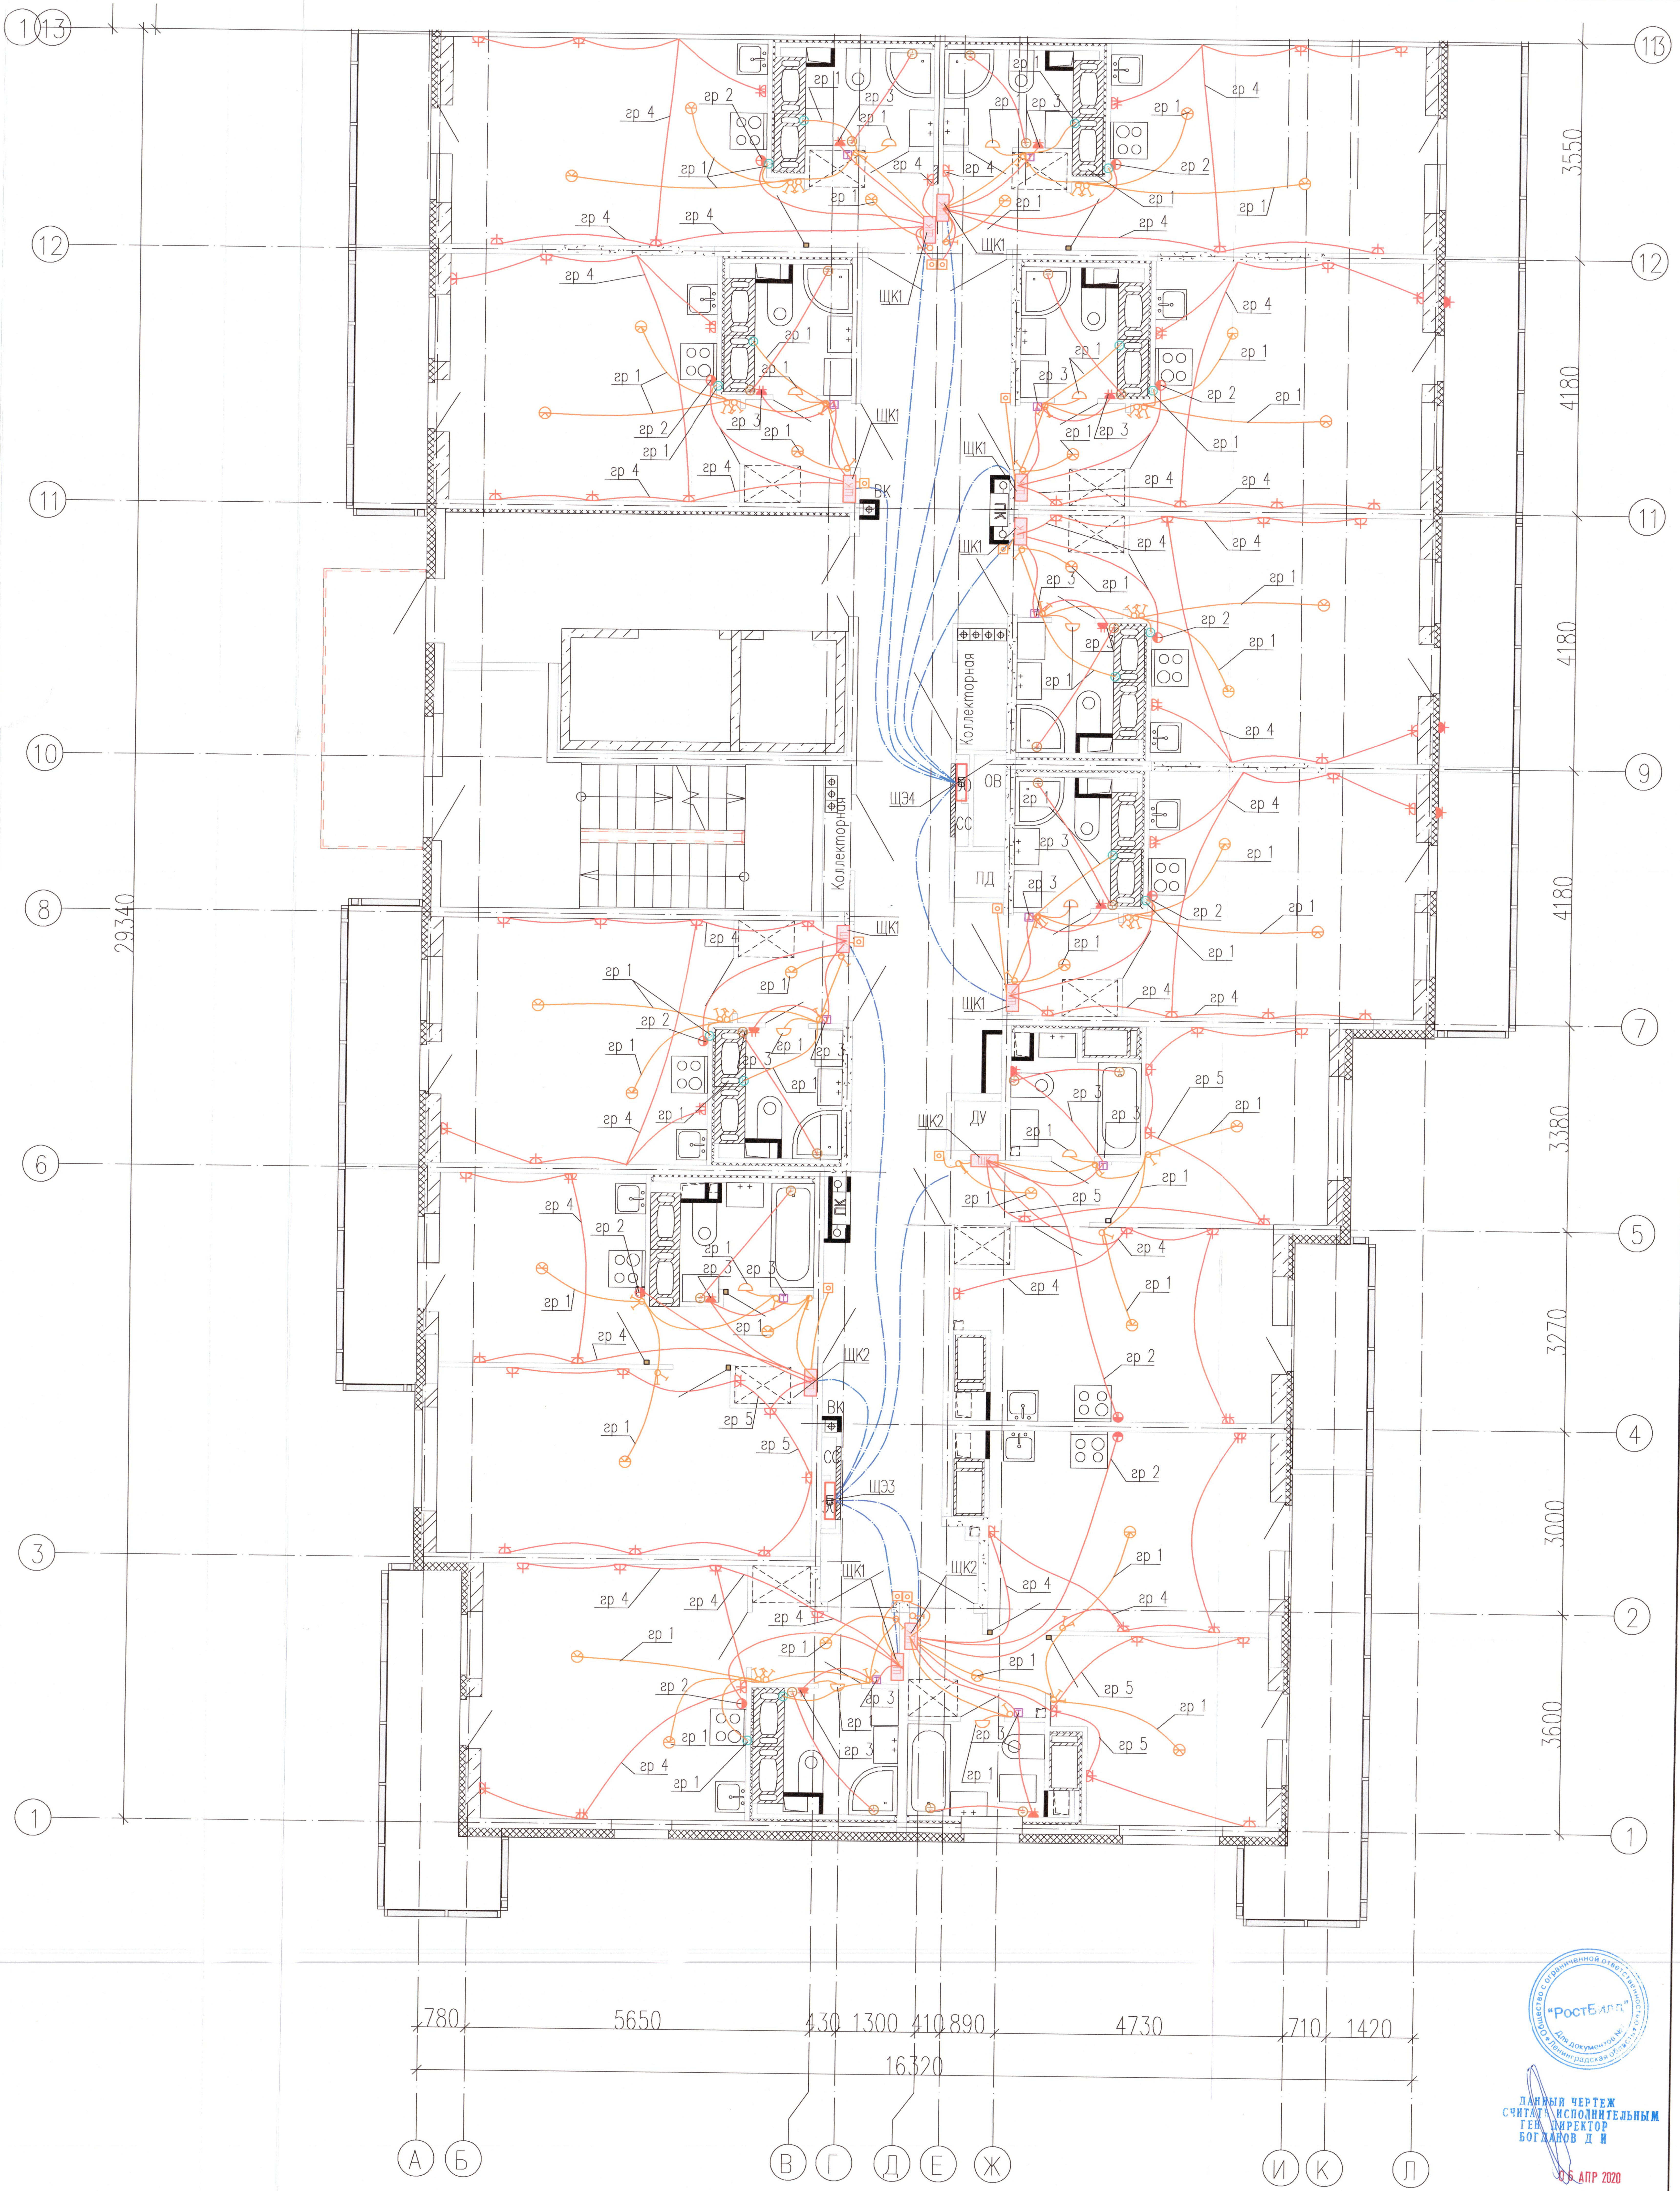
1 13
12
11
10
8
6
3
1
29340
3550
4180
4180
4180
3380
3270
3000
3600
780
5650
430
1300
410
890
4730
710
1420
16320
А
Б
В
Г
Д
Е
Ж
И
К
Л
Коллекторная
Коллекторная
ЩК1
ЩК2
ЩЭ4
ЩЭ3
ПК
ВК
ОВ
СС
ПД
ДУ
гр 1
гр 2
гр 3
гр 4
гр 5

ДАННЫЙ ЧЕРТЕЖ
СЧИТАТЬ ИСПОЛНИТЕЛЬНЫМ
ГЕН ДИРЕКТОР
БОГДАНОВ Д И

06 АПР 2020

"РостБилд"

Изм.	Кол.уч	Лист	N док.	Подпись	Дата
Проверил		Богданов Д.И.			03.20
Разработал		Митяев К.Б.			03.20

05/17 – 5 – Э2			
Многоквартирный жилой дом со встроенными помещениями и многоэтажным гаражом, расположенный по адресу: г. Санкт-Петербург, Комендантский проспект, участок 1 (юго-западнее пересечения с рекой Каменкой), кадастровый № земельного участка 78:34:0004281:11949.			
Жилой комплекс	Стадия	Лист	Листов
	ИД	14	
Исполнительная схема распределительных и групповых сетей квартир. Секция 4. Типовой 18–22 этаж.	ООО"РостБилд"		

Инв.N подл. | Подп. и дата | Взам. инв.N