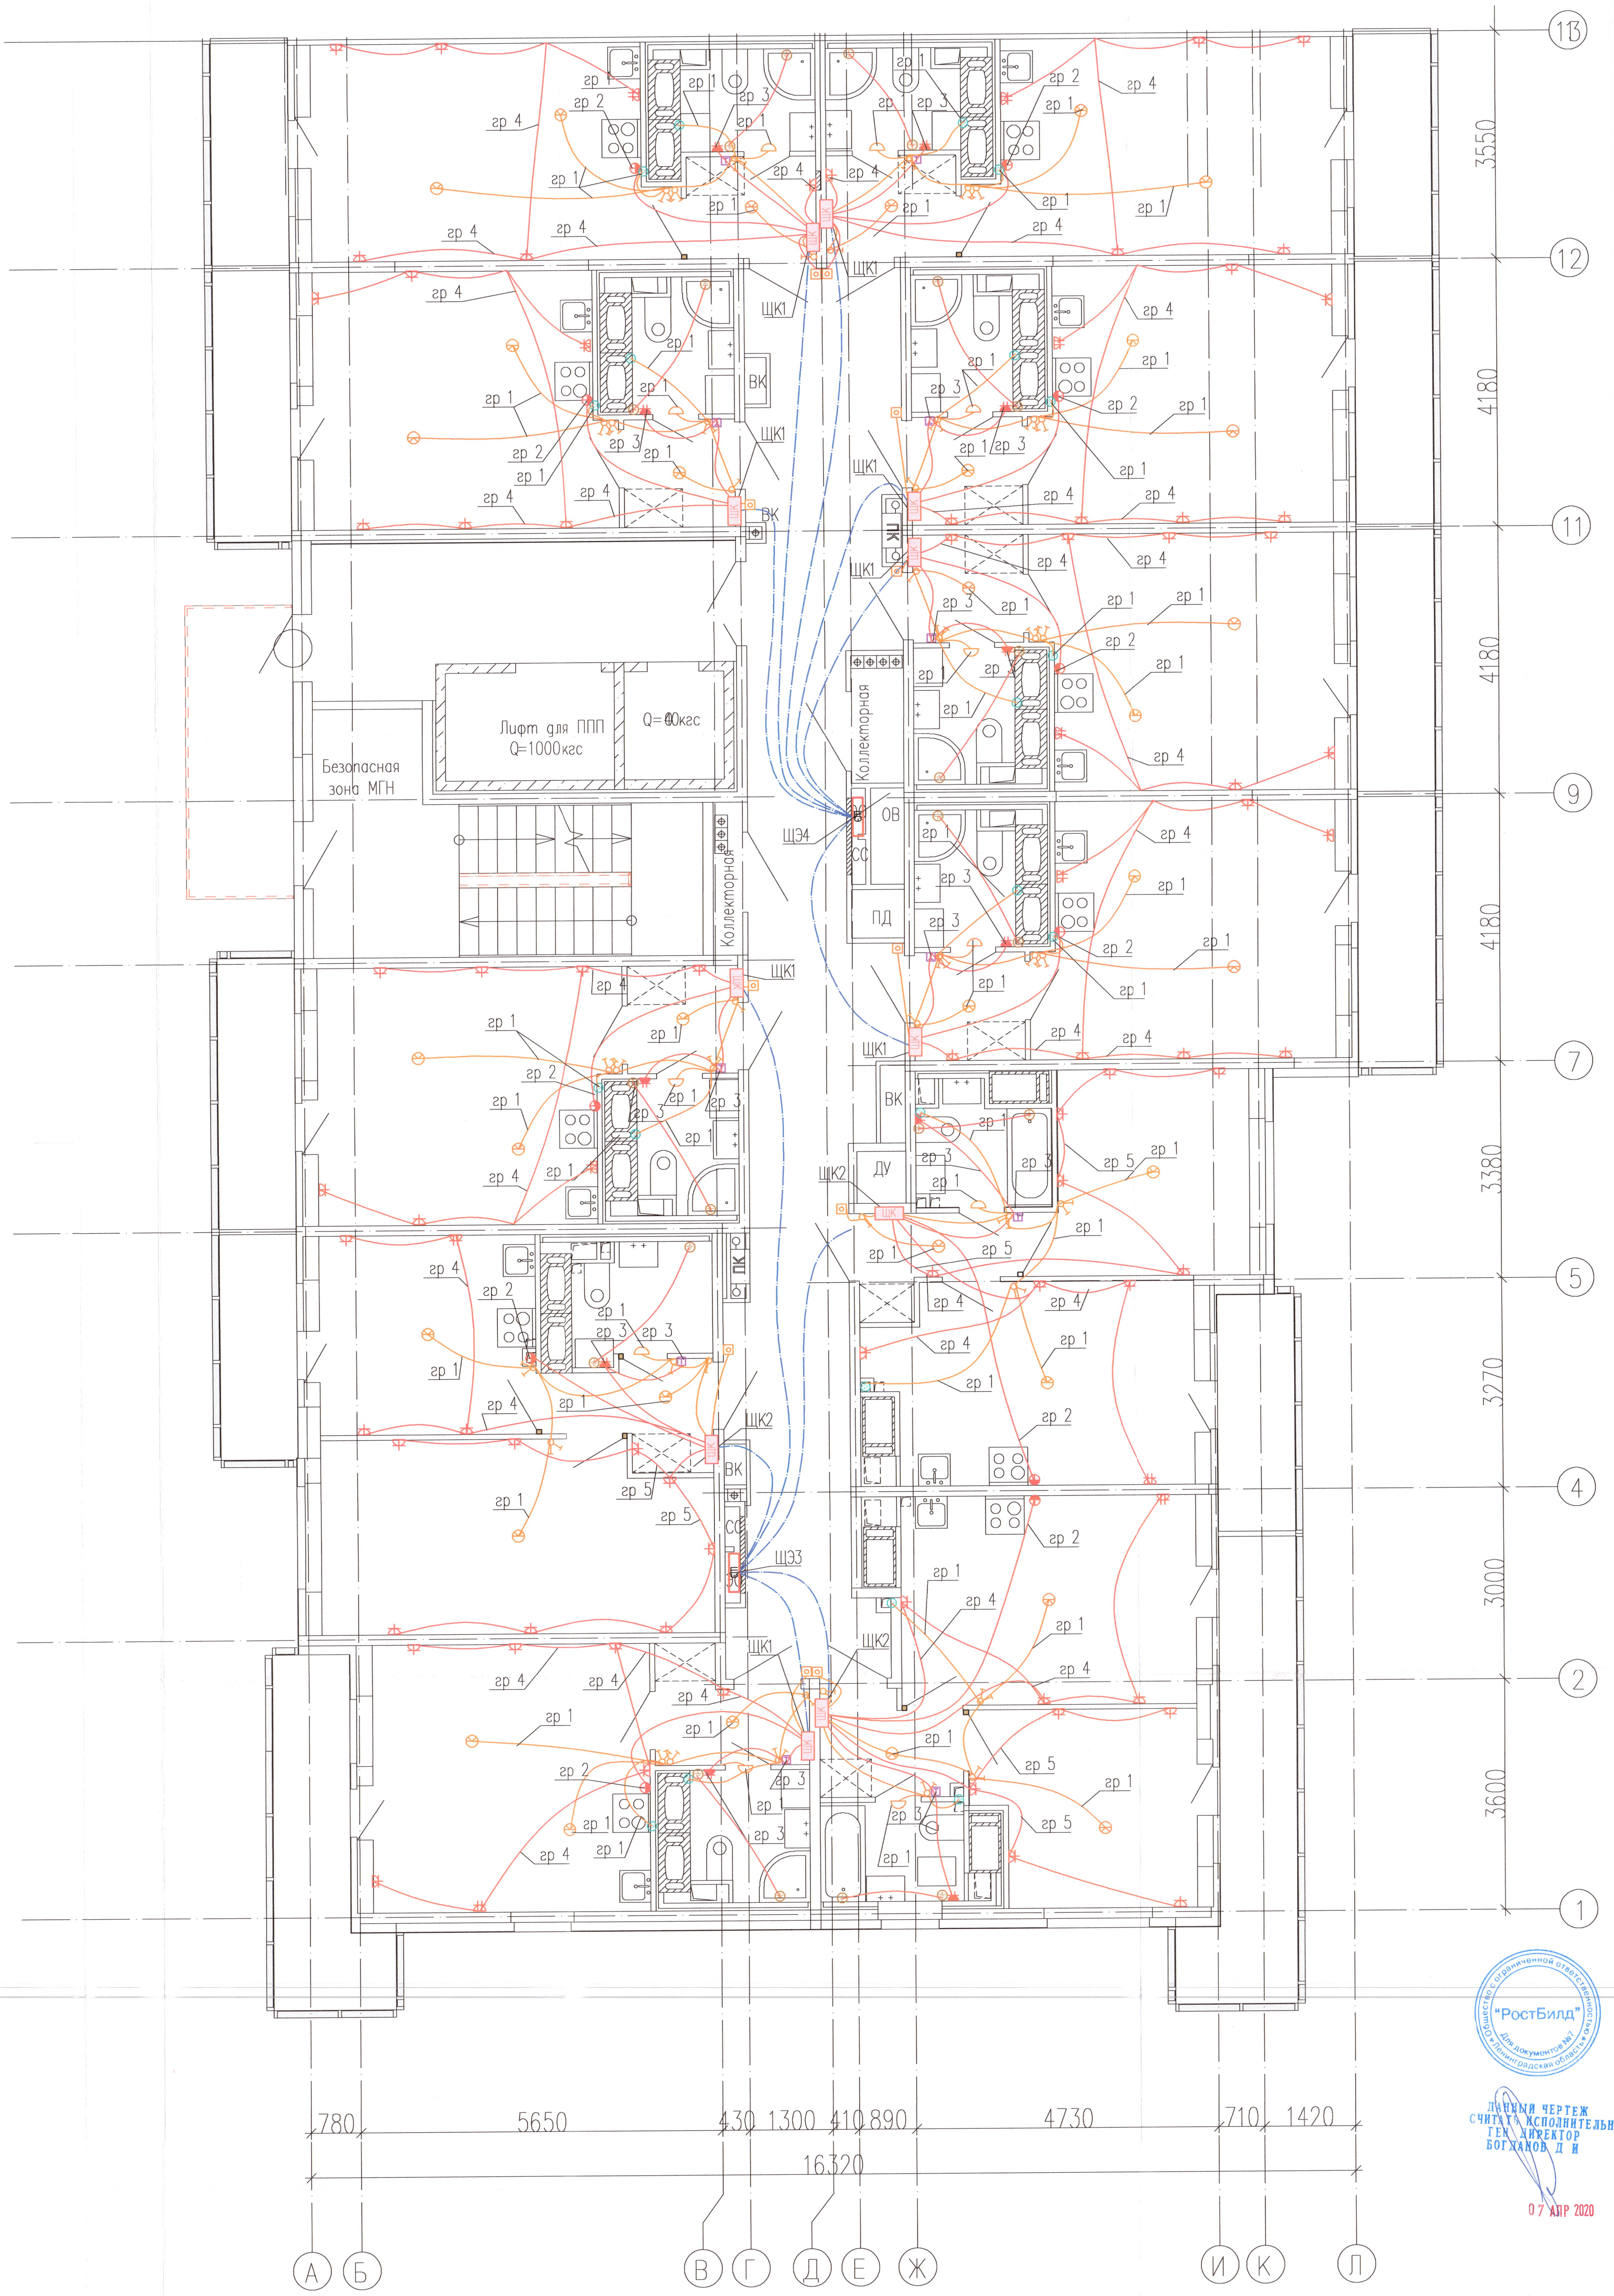
13
12
11
9
7
5
4
2
1
3550
4180
4180
4180
3380
3270
3000
3600
780
5650
430
1300
410
890
4730
710
1420
16320
А
Б
В
Г
Д
Е
Ж
И
К
Л
Лифт для ППП
Q=1000кгс
Q=400кгс
Безопасная
зона МГН
Коллекторная
Коллекторная
ЩЭ4
ЩЭ3
ЩК1
ЩК2
ПК
ВК
ОВ
СС
ПД
ДУ
гр 1
гр 2
гр 3
гр 4
гр 5

"РостБилд"
Для документов №7

ДАННЫЙ ЧЕРТЕЖ
СЧИТАТЬ ИСПОЛНИТЕЛЬНЫМ
ГЕН ДИРЕКТОР
БОГДАНОВ Д И

07 АПР 2020

Изм.	Кол.уч	Лист	Nдок.	Подпись	Дата
Проверил		Богданов Д.И.			04.20
Разработал		Митяев К.Б.			04.20

05/17 - 5 - Э2

Многоквартирный жилой дом со встроенными помещениями и многоэтажным гаражом, расположенный по адресу: г. Санкт-Петербург, Комендантский проспект, участок 1 (юго-западнее пересечения с рекой Каменкой), кадастровый № земельного участка 78:34:0004281:11949.

Жилой комплекс

Стадия	Лист	Листов
ИД	16	

Исполнительная схема распределительных и групповых сетей квартир. Секция 4. 23 этаж

ООО"РостБилд"

Инв.N подл. | Подп. и дата | Взам. инв.N

110