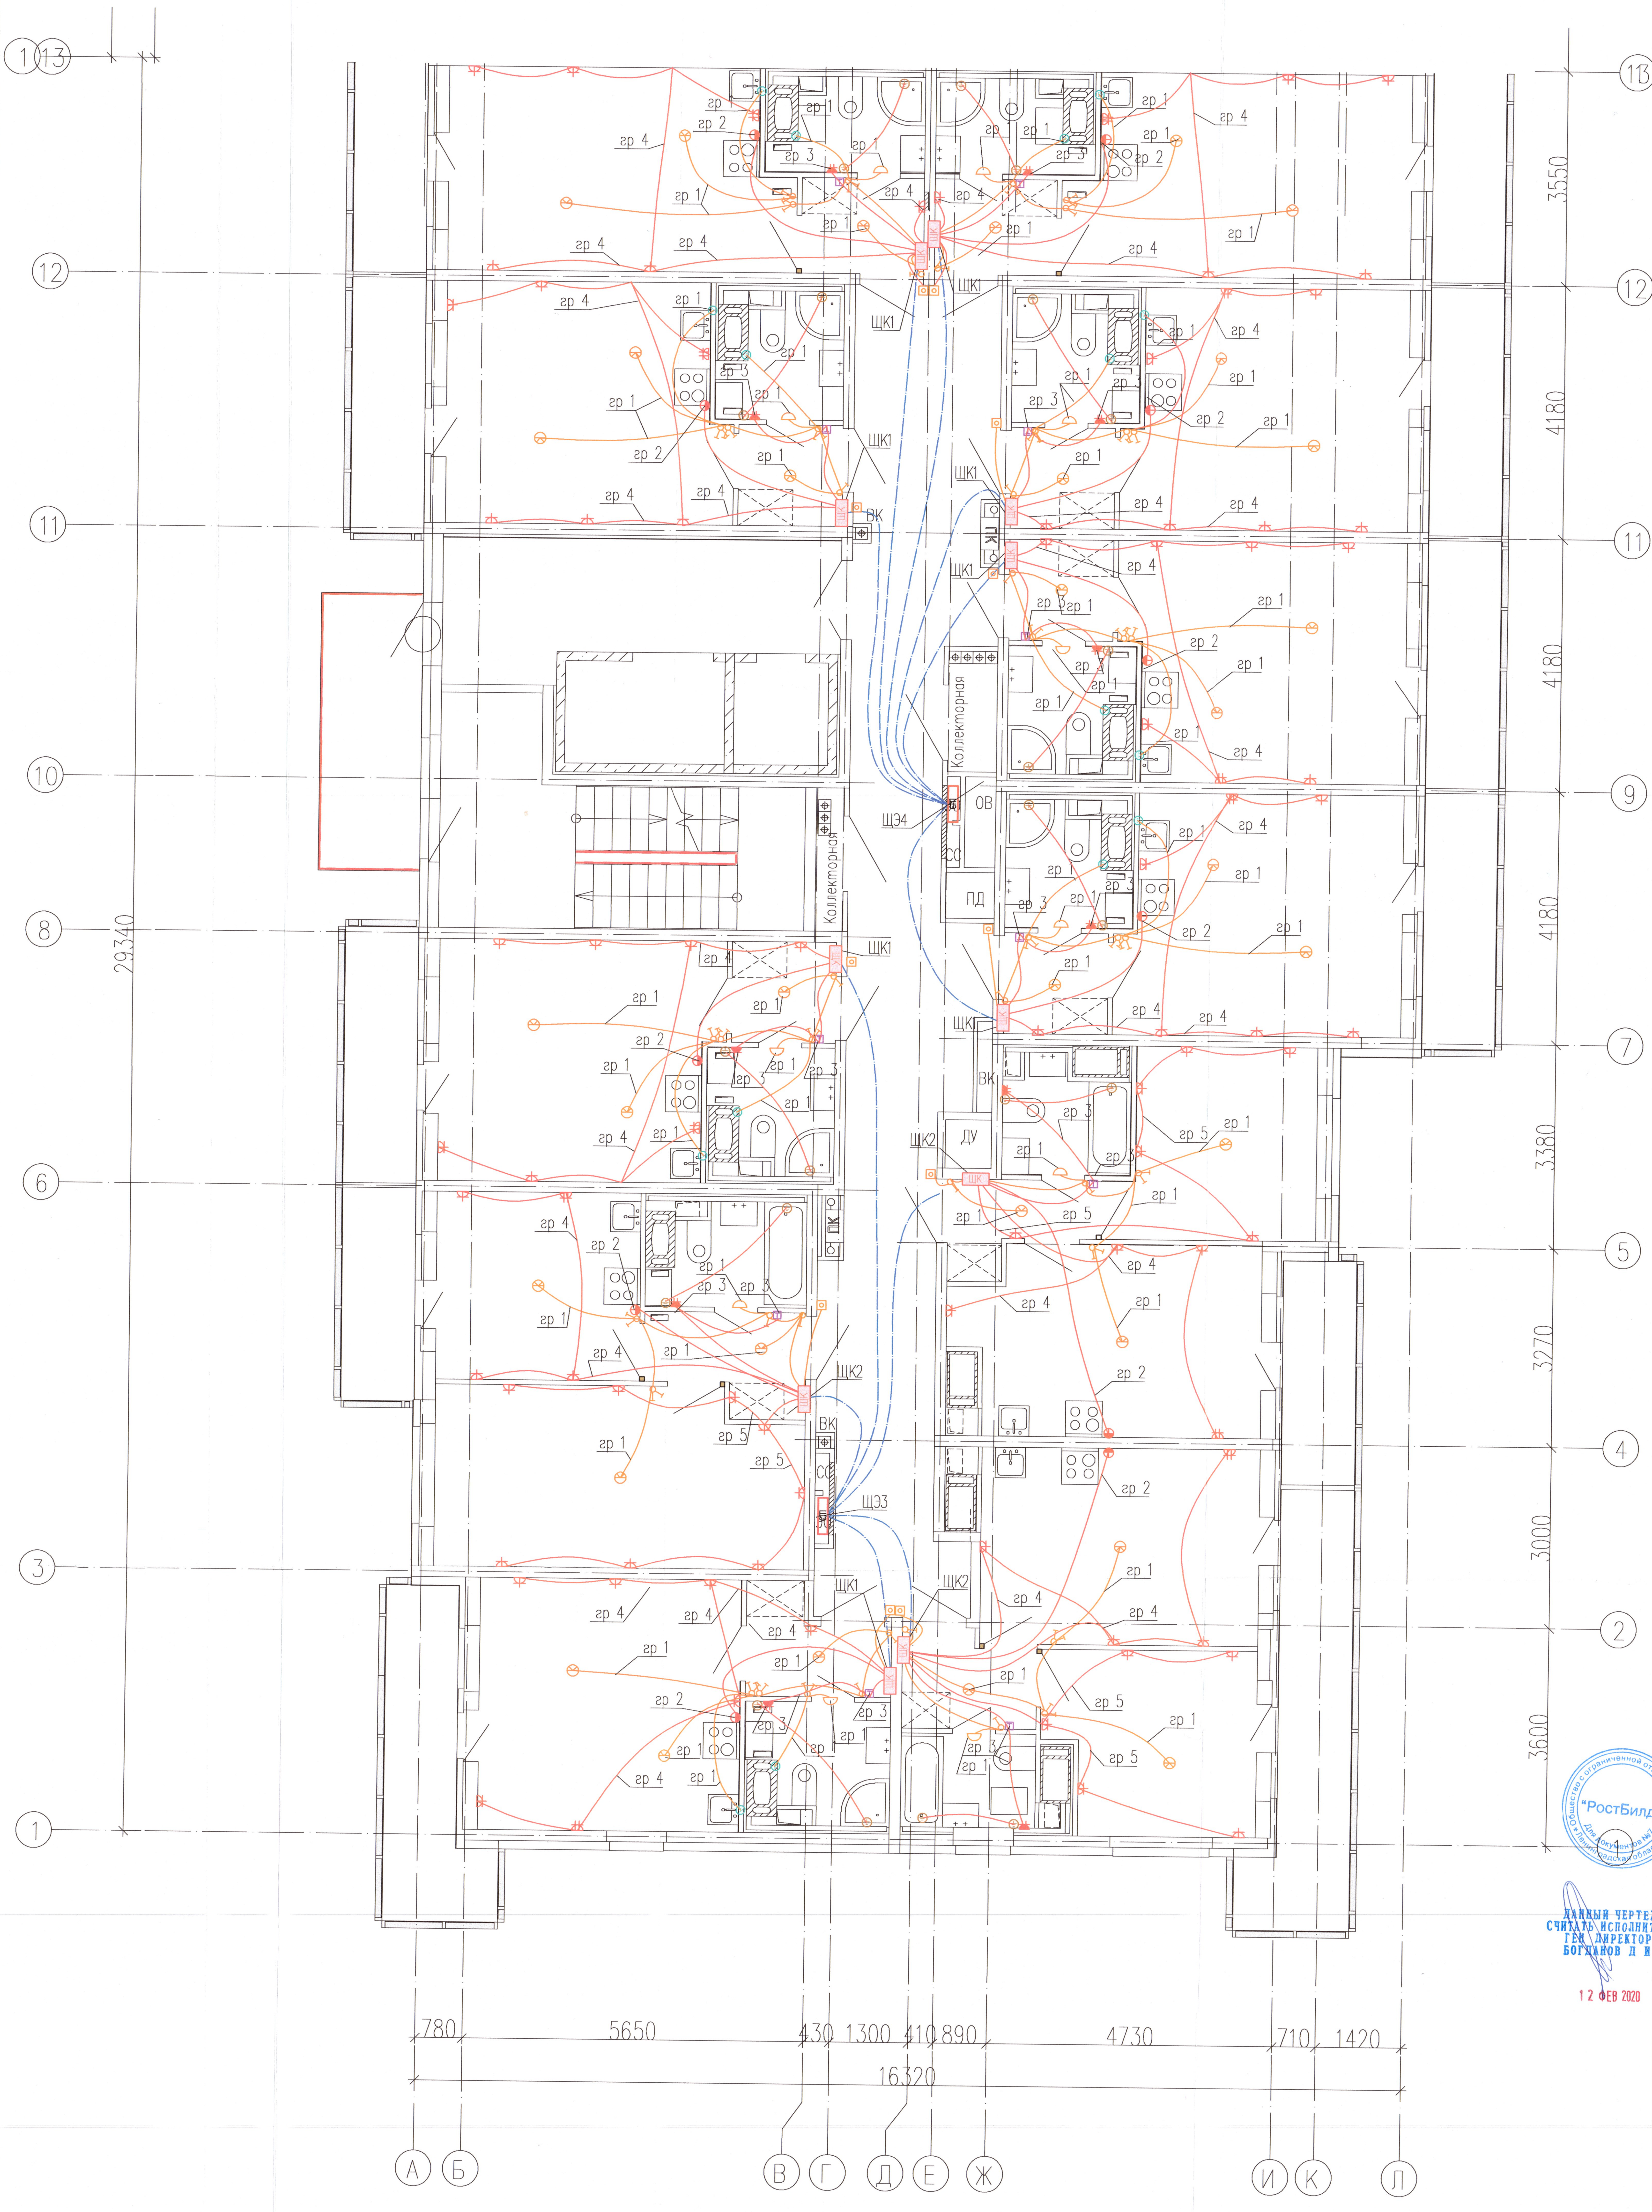

Общество с ограниченной ответственностью «РостБилд» Для документов №7 Ленинградская область

ДАННЫЙ ЧЕРТЕЖ СЧИТАТЬ ИСПОЛНИТЕЛЬНЫМ
ГЕН. ДИРЕКТОР
БОГДАНОВ Д И

12 ФЕВ 2020

						05/17 – 5 – ЭЗ		
						Многоквартирный жилой дом со встроенными помещениями и многоэтажным гаражом, расположенный по адресу: г. Санкт-Петербург, Комендантский проспект, участок 1 (юго-западнее пересечения с рекой Каменкой), кадастровый № земельного участка 78:34:0004281:11949.		
Изм.	Кол.уч	Лист	№док.	Подпись	Дата	Жилой комплекс		
							Стадия	Лист	Листов
Проверил	Богданов Д.И.				02.20		ИД	7	
Разработал	Митяев К.Б				02.20	Исполнительная схема распределительных и групповых сетей квартир. Секция 4. Типовой 3–7 этаж	ООО"РостБилд"		

Инв.N подл.	Подп. и дата	Взам. инв.N

101