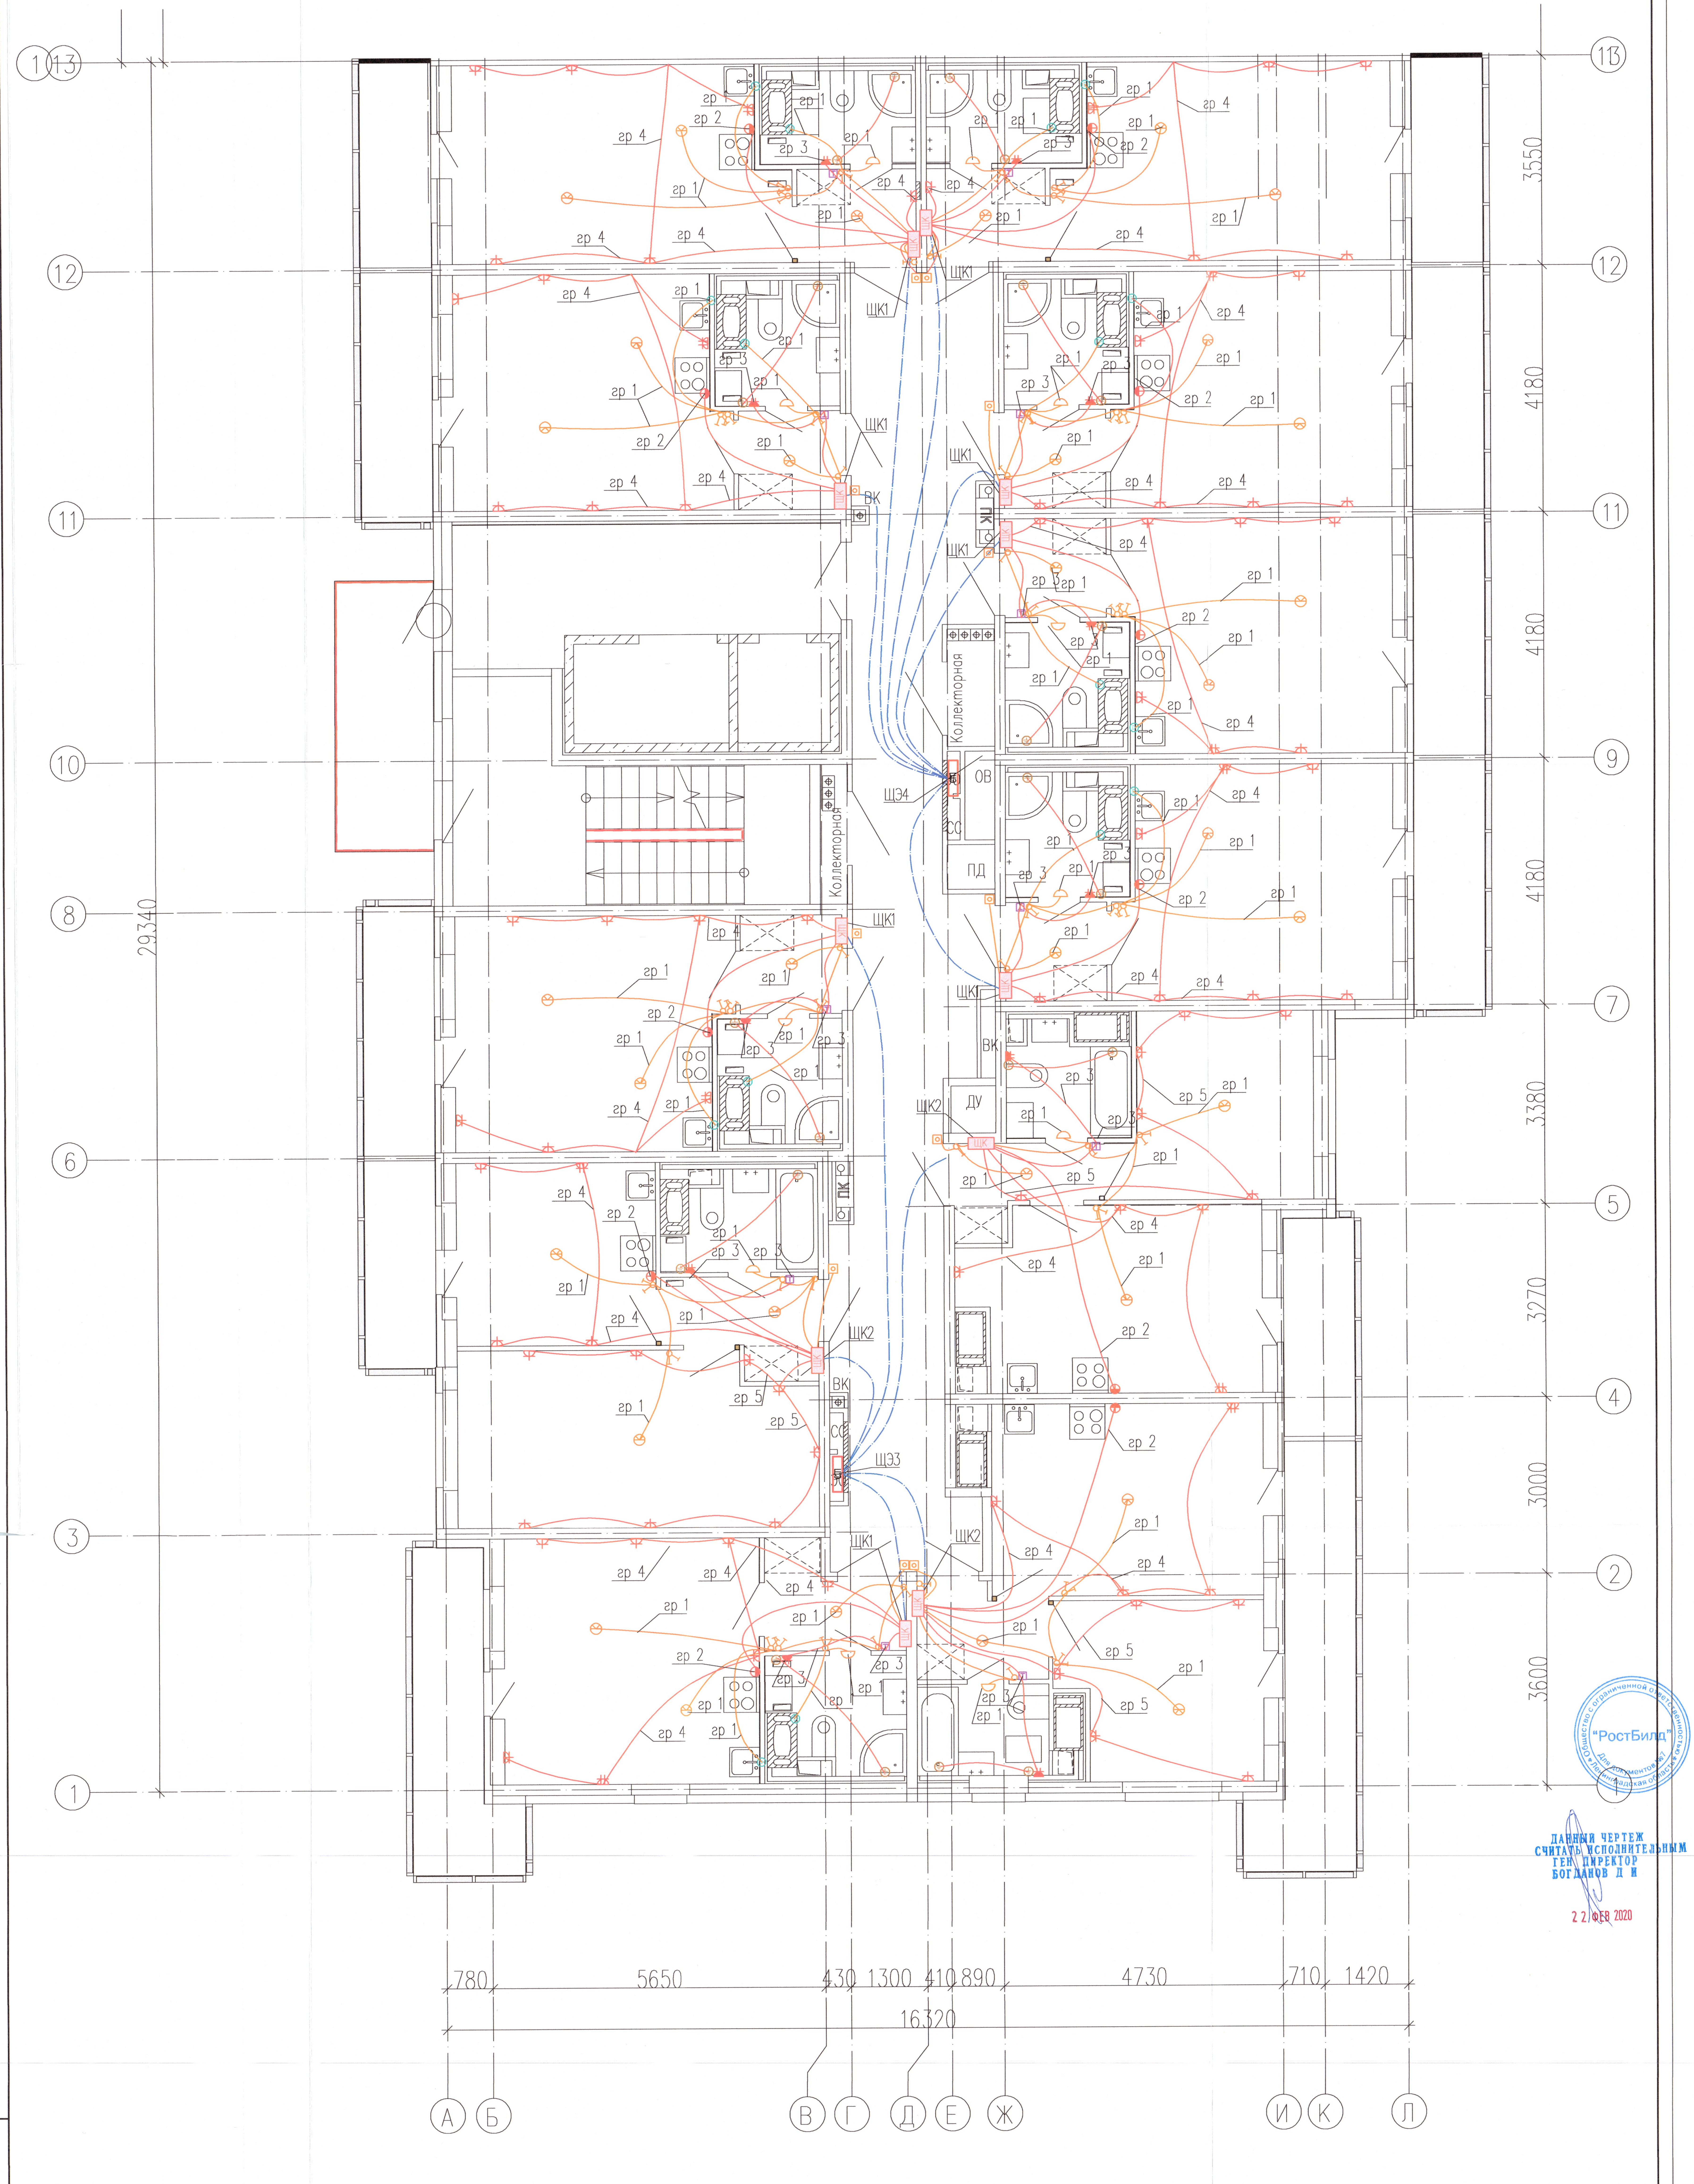
1
2
3
4
5
6
7
8
9
10
11
12
13
1/13
А
Б
В
Г
Д
Е
Ж
И
К
Л
3600
3000
3270
3380
4180
4180
4180
3550
29340
780
5650
430
1300
410
890
4730
710
1420
16320
ЩК1
ЩК2
ЩЭ3
ЩЭ4
ПК
ВК
ДУ
ПД
ОВ
СС
Коллекторная
гр 1
гр 2
гр 3
гр 4
гр 5

ДАННЫЙ ЧЕРТЕЖ
СЧИТАТЬ ИСПОЛНИТЕЛЬНЫМ
ГЕН. ДИРЕКТОР
БОГДАНОВ Д И

22 ФЕВ 2020

| Изм. | Кол.уч | Лист | Nдок. | Подпись | Дата |
|---|---|---|---|---|---|
| Проверил | | Богданов Д.И. | | | 02.20 |
| Разработал | | Митяев К.Б | | | 02.20 |

## 05/17 - 5 - Э2

Многоквартирный жилой дом со встроенными помещениями и многоэтажным гаражом, расположенный по адресу: г. Санкт-Петербург, Комендантский проспект, участок 1 (юго-западнее пересечения с рекой Каменкой), кадастровый № земельного участка 78:34:0004281:11949.

Жилой комплекс

| Стадия | Лист | Листов |
|---|---|---|
| ИД | 8 | |

Исполнительная схема
распределительных и групповых сетей
квартир. Секция 4. Типовой 7–11 этаж

ООО"РостБилд"

Инв.N подл.
Подп. и дата
Взам. инв.N