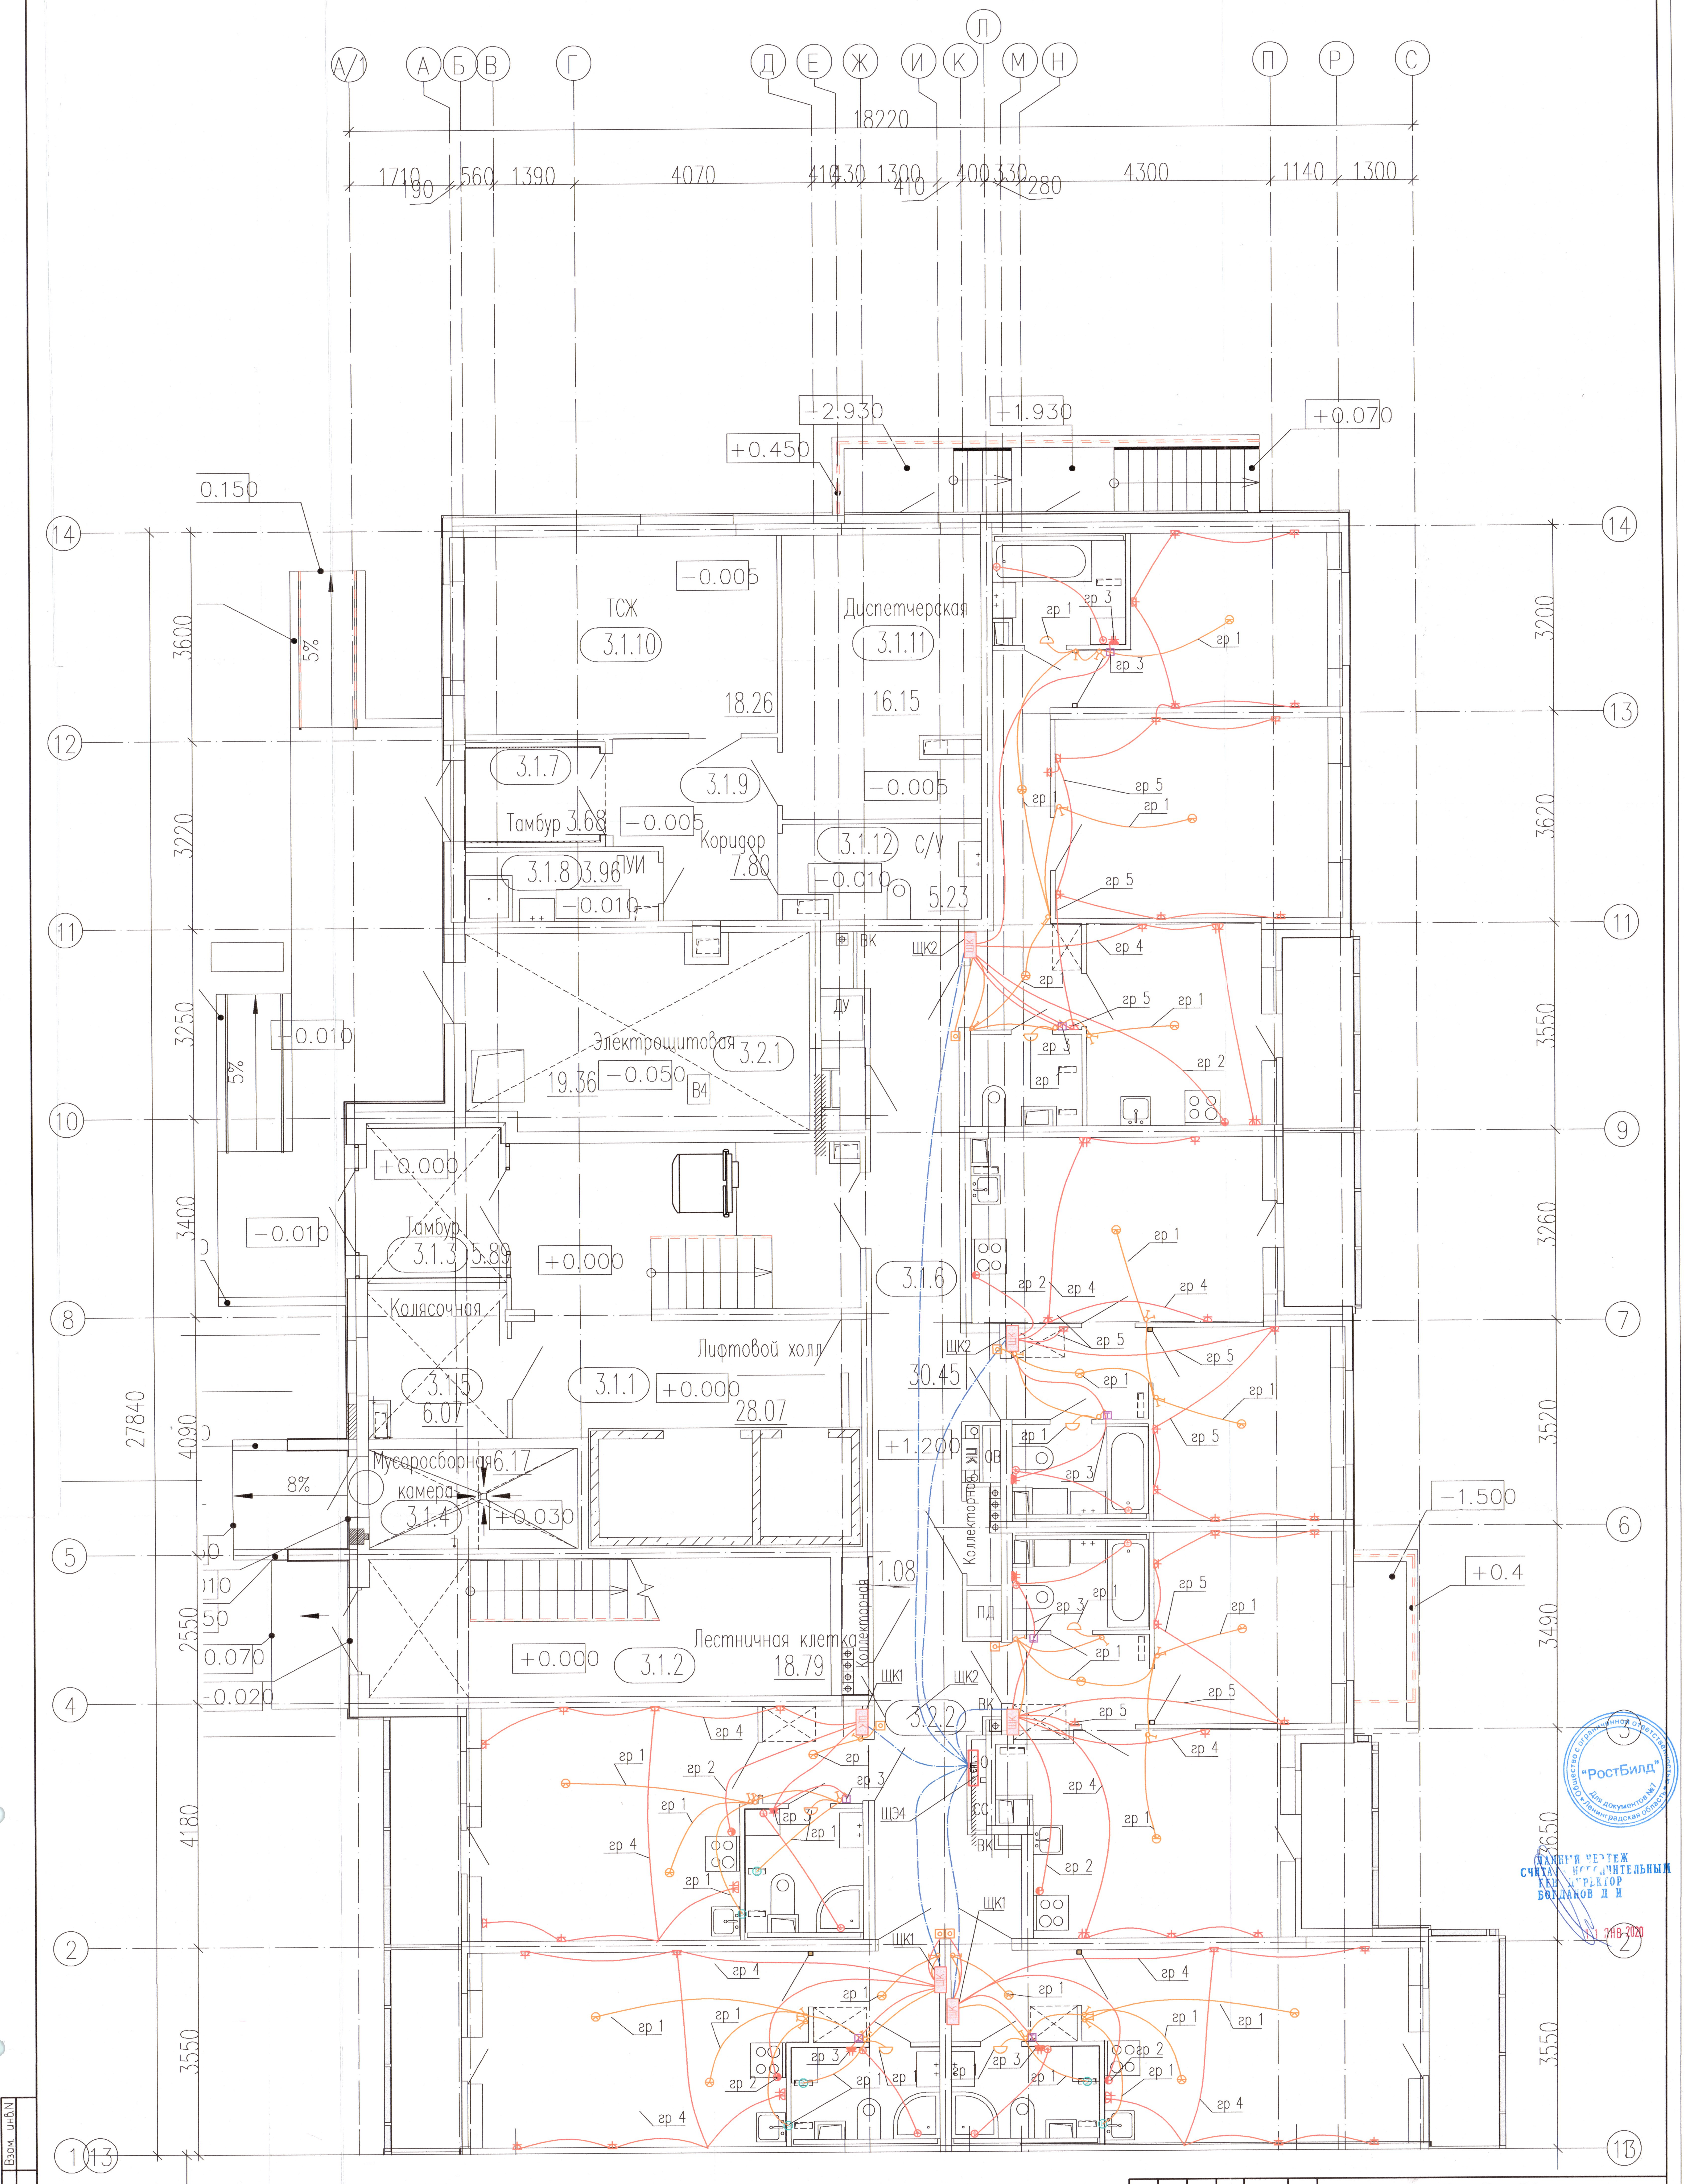
А/1
А
Б
В
Г
Д
Е
Ж
И
К
Л
М
Н
П
Р
С
18220
1710
190
560
1390
4070
410
430
1300
410
400
330
280
4300
1140
1300
14
13
12
11
10
9
8
7
6
5
4
3
2
1/13
3600
3220
3250
3400
4090
2550
4180
3550
27840
3200
3620
3550
3260
3520
3490
3650
3550
+0.070
−1.930
−2.930
+0.450
0.150
5%
5%
8%
−0.010
−0.010
−0.020
0.070
−1.500
+0.4
ТСЖ
3.1.10
18.26
−0.005
Диспетчерская
3.1.11
16.15
−0.005
3.1.7
Тамбур 3.68
−0.005
3.1.9
Коридор
7.80
3.1.12
С/У
5.23
−0.010
3.1.8
3.96
ПУИ
−0.010
Электрощитовая
3.2.1
19.36
−0.050
В4
ВК
ДУ
ЩК2
+0.000
Тамбур
3.1.3
5.89
+0.000
Колясочная
3.1.5
6.07
Мусоросборная
камера
3.1.4
6.17
+0.030
3.1.1
Лифтовой холл
+0.000
28.07
3.1.6
30.45
+1.200
ПК
ОВ
Коллекторная
ПД
1.08
Коллекторная
Лестничная клетка
3.1.2
+0.000
18.79
ЩК1
ЩК2
3.2.2
ВК
ЩЭ4
СС
ЩК1
гр 1
гр 2
гр 3
гр 4
гр 5

ДАННЫЙ ЧЕРТЕЖ
СЧИТАТЬ ИСПОЛНИТЕЛЬНЫМ
ГЕН. ДИРЕКТОР
БОГДАНОВ Д И

11 ЯНВ 2020

Изм.	Кол.уч	Лист	Nдок.	Подпись	Дата	05/17 - 5 - Э32		
						Многоквартирный жилой дом со встроенными помещениями и многоэтажным гаражом, расположенный по адресу: г. Санкт-Петербург, Комендантский проспект, участок 1 (юго-западнее пересечения с рекой Каменкой), кадастровый № земельного участка 78:34:0004281:11949.		
						Жилой комплекс	Стадия ИД	Лист 1
Проверил		Богданов Д.И.			01.20		Листов	
Разработал		Митяев К.Б.			01.20	Исполнительная схема распределительных и групповых сетей квартир Секция 3. 1 этаж	ООО"РостБилд"	

Инв.N подл. | Подп. и дата | Взам. инв.N

95