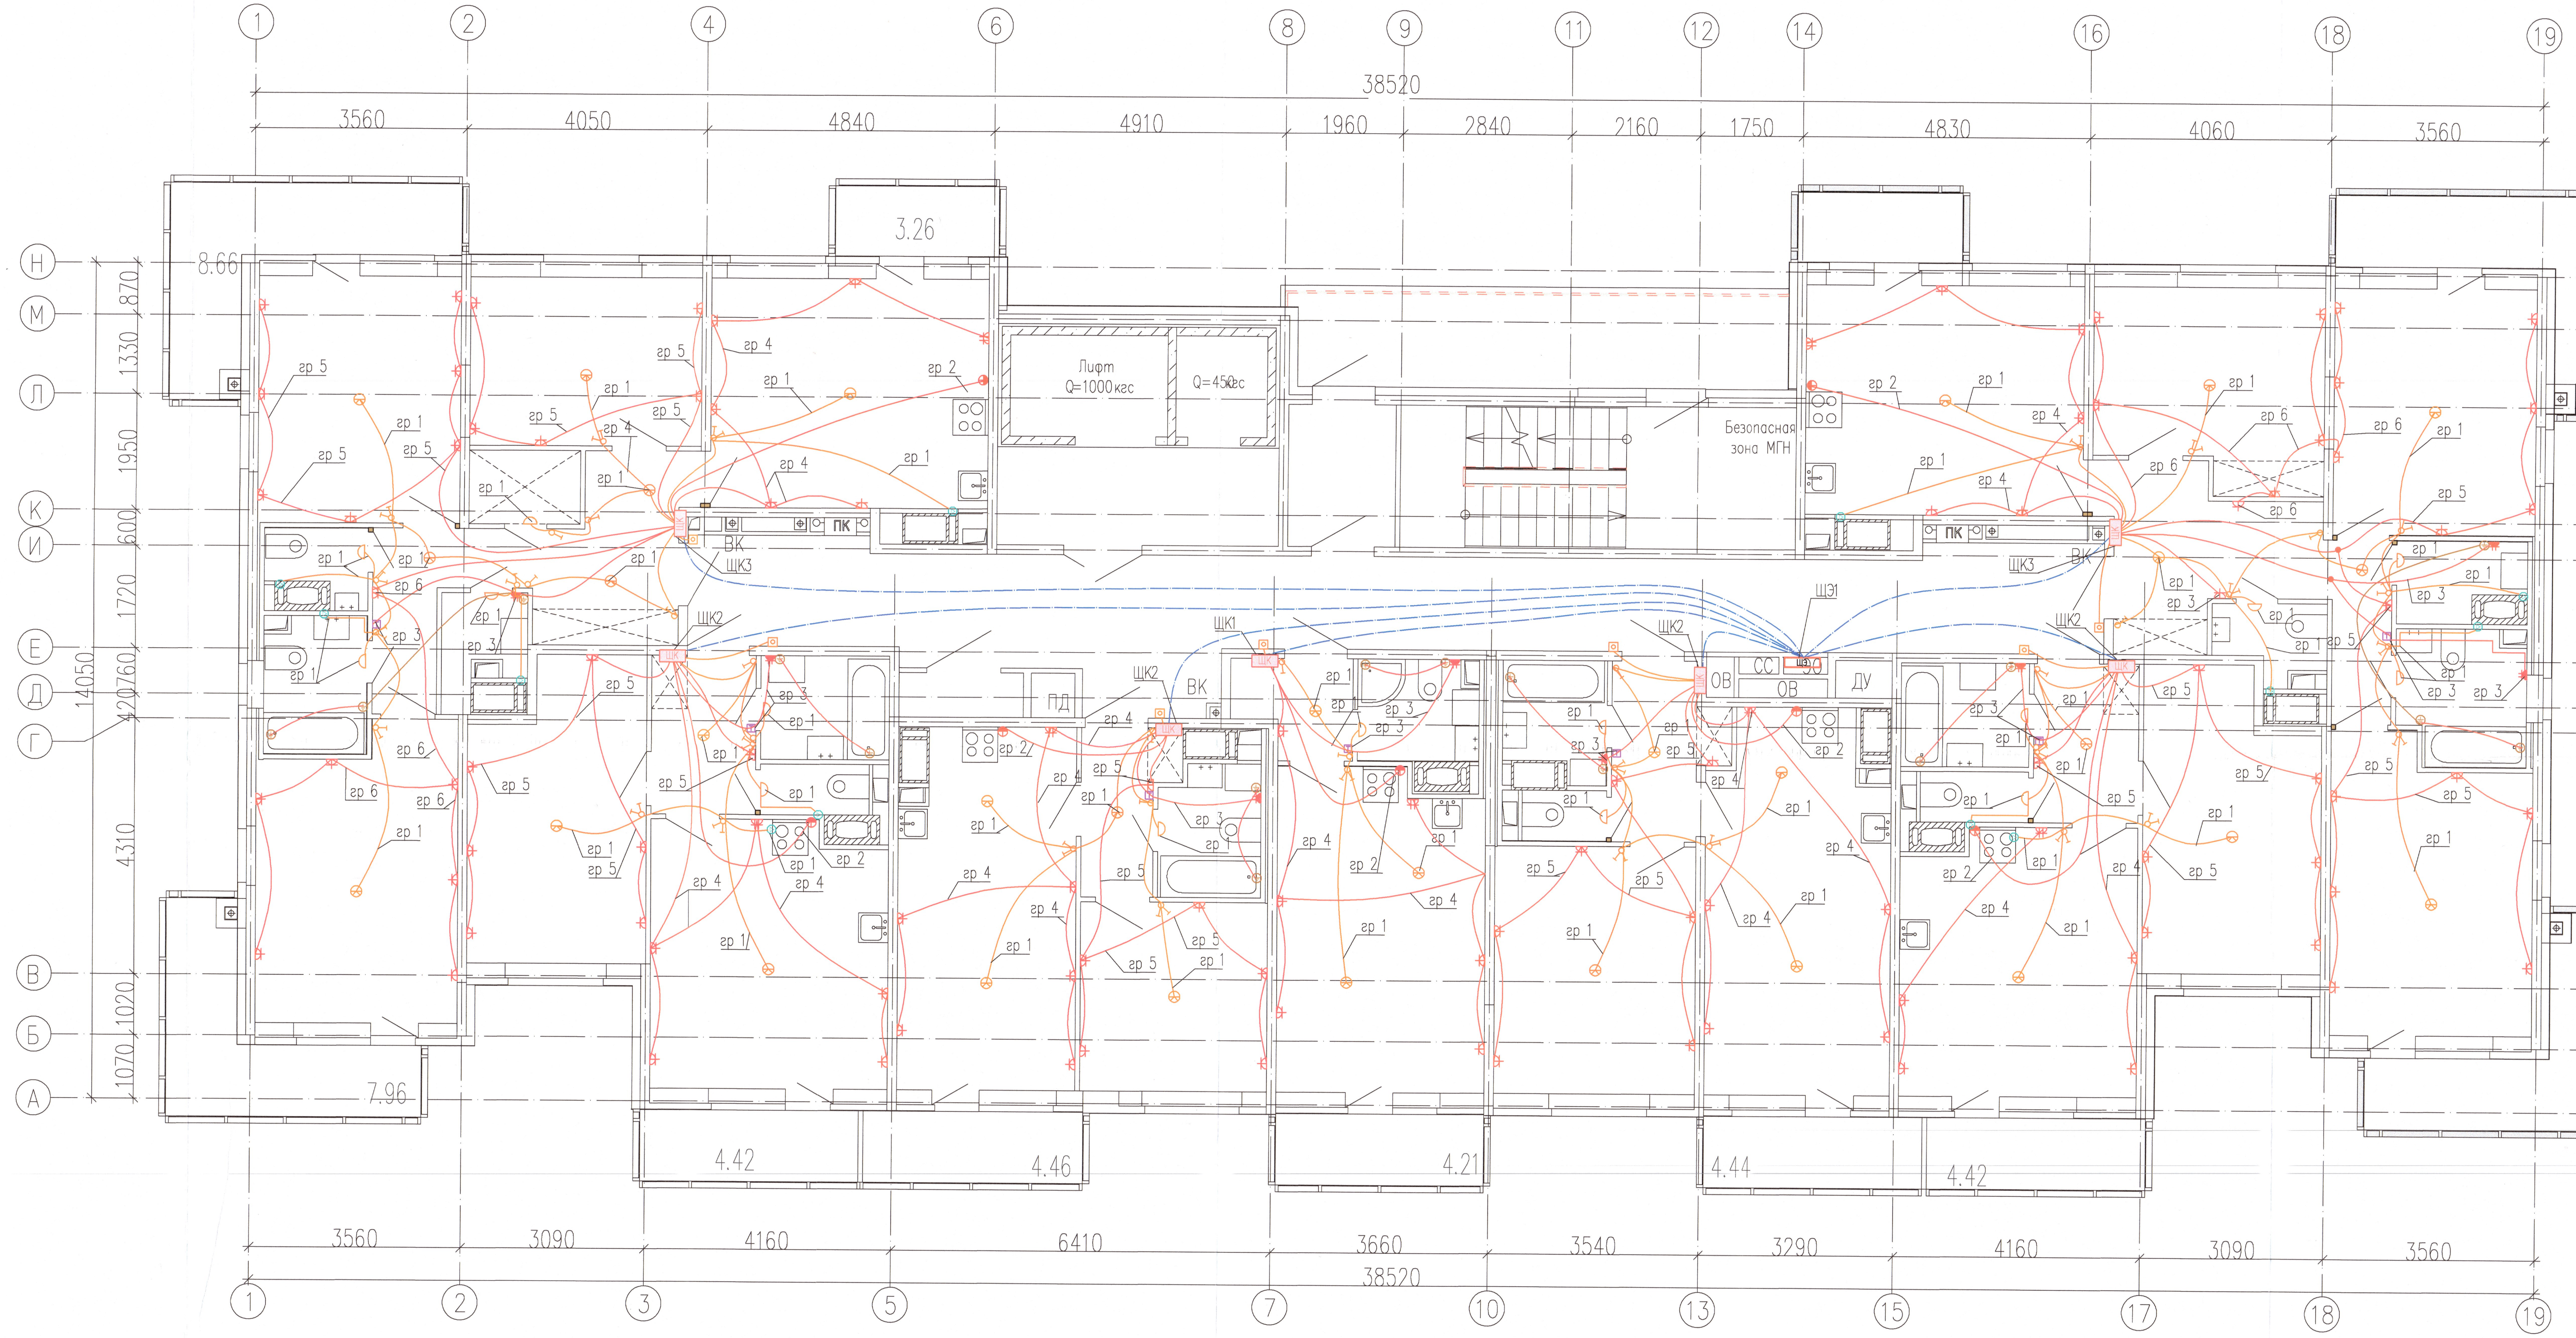
1
2
4
6
8
9
11
12
14
16
18
19
38520
3560
4050
4840
4910
1960
2840
2160
1750
4830
4060
3560
Н
М
Л
К
И
Е
Д
Г
В
Б
А
870
1330
1950
600
1720
760
420
14050
4310
1020
1070
8.66
3.26
7.96
4.42
4.46
4.21
4.44
4.42
Лифт
Q=1000кгс
Q=450кгс
Безопасная
зона МГН
ПК
ВК
ЩК3
ЩК2
ЩК1
ЩЭ1
СС
ОВ
ДУ
ПД
гр 1
гр 2
гр 3
гр 4
гр 5
гр 6
3560
3090
4160
6410
3660
3540
3290
4160
3090
3560
38520
1
2
3
5
7
10
13
15
17
18
19

«РостБилд»
Для документов №7

ДАННЫЙ ЧЕРТЕЖ
СЧИТАТЬ ИСПОЛНИТЕЛЬНЫМ
ГЕН ДИРЕКТОР
БОГДАНОВ Д И

2 8 МАР 2020

Инв.N подл. | Подп. и дата | Взам. инв.N

Изм.	Кол.уч.	Лист	Nдок.	Подпись	Дата
Проверил		Богданов Д.И.			02.20
Разработал		Митяев К.Б.			02.20

05/17 - 5 - Э4

Многоквартирный жилой дом со встроенными помещениями и многоэтажным гаражом, расположенный по адресу: г. Санкт-Петербург, Комендантский проспект, участок 1 (юго-западнее пересечения с рекой Каменкой), кадастровый № земельного участка 78:34:0004281:11949.

Жилой комплекс

Стадия	Лист	Листов
ИД	5	

Исполнительная схема распределительных и групповых сетей квартир. Секция 7. 10 этаж.

ООО"РостБилд"