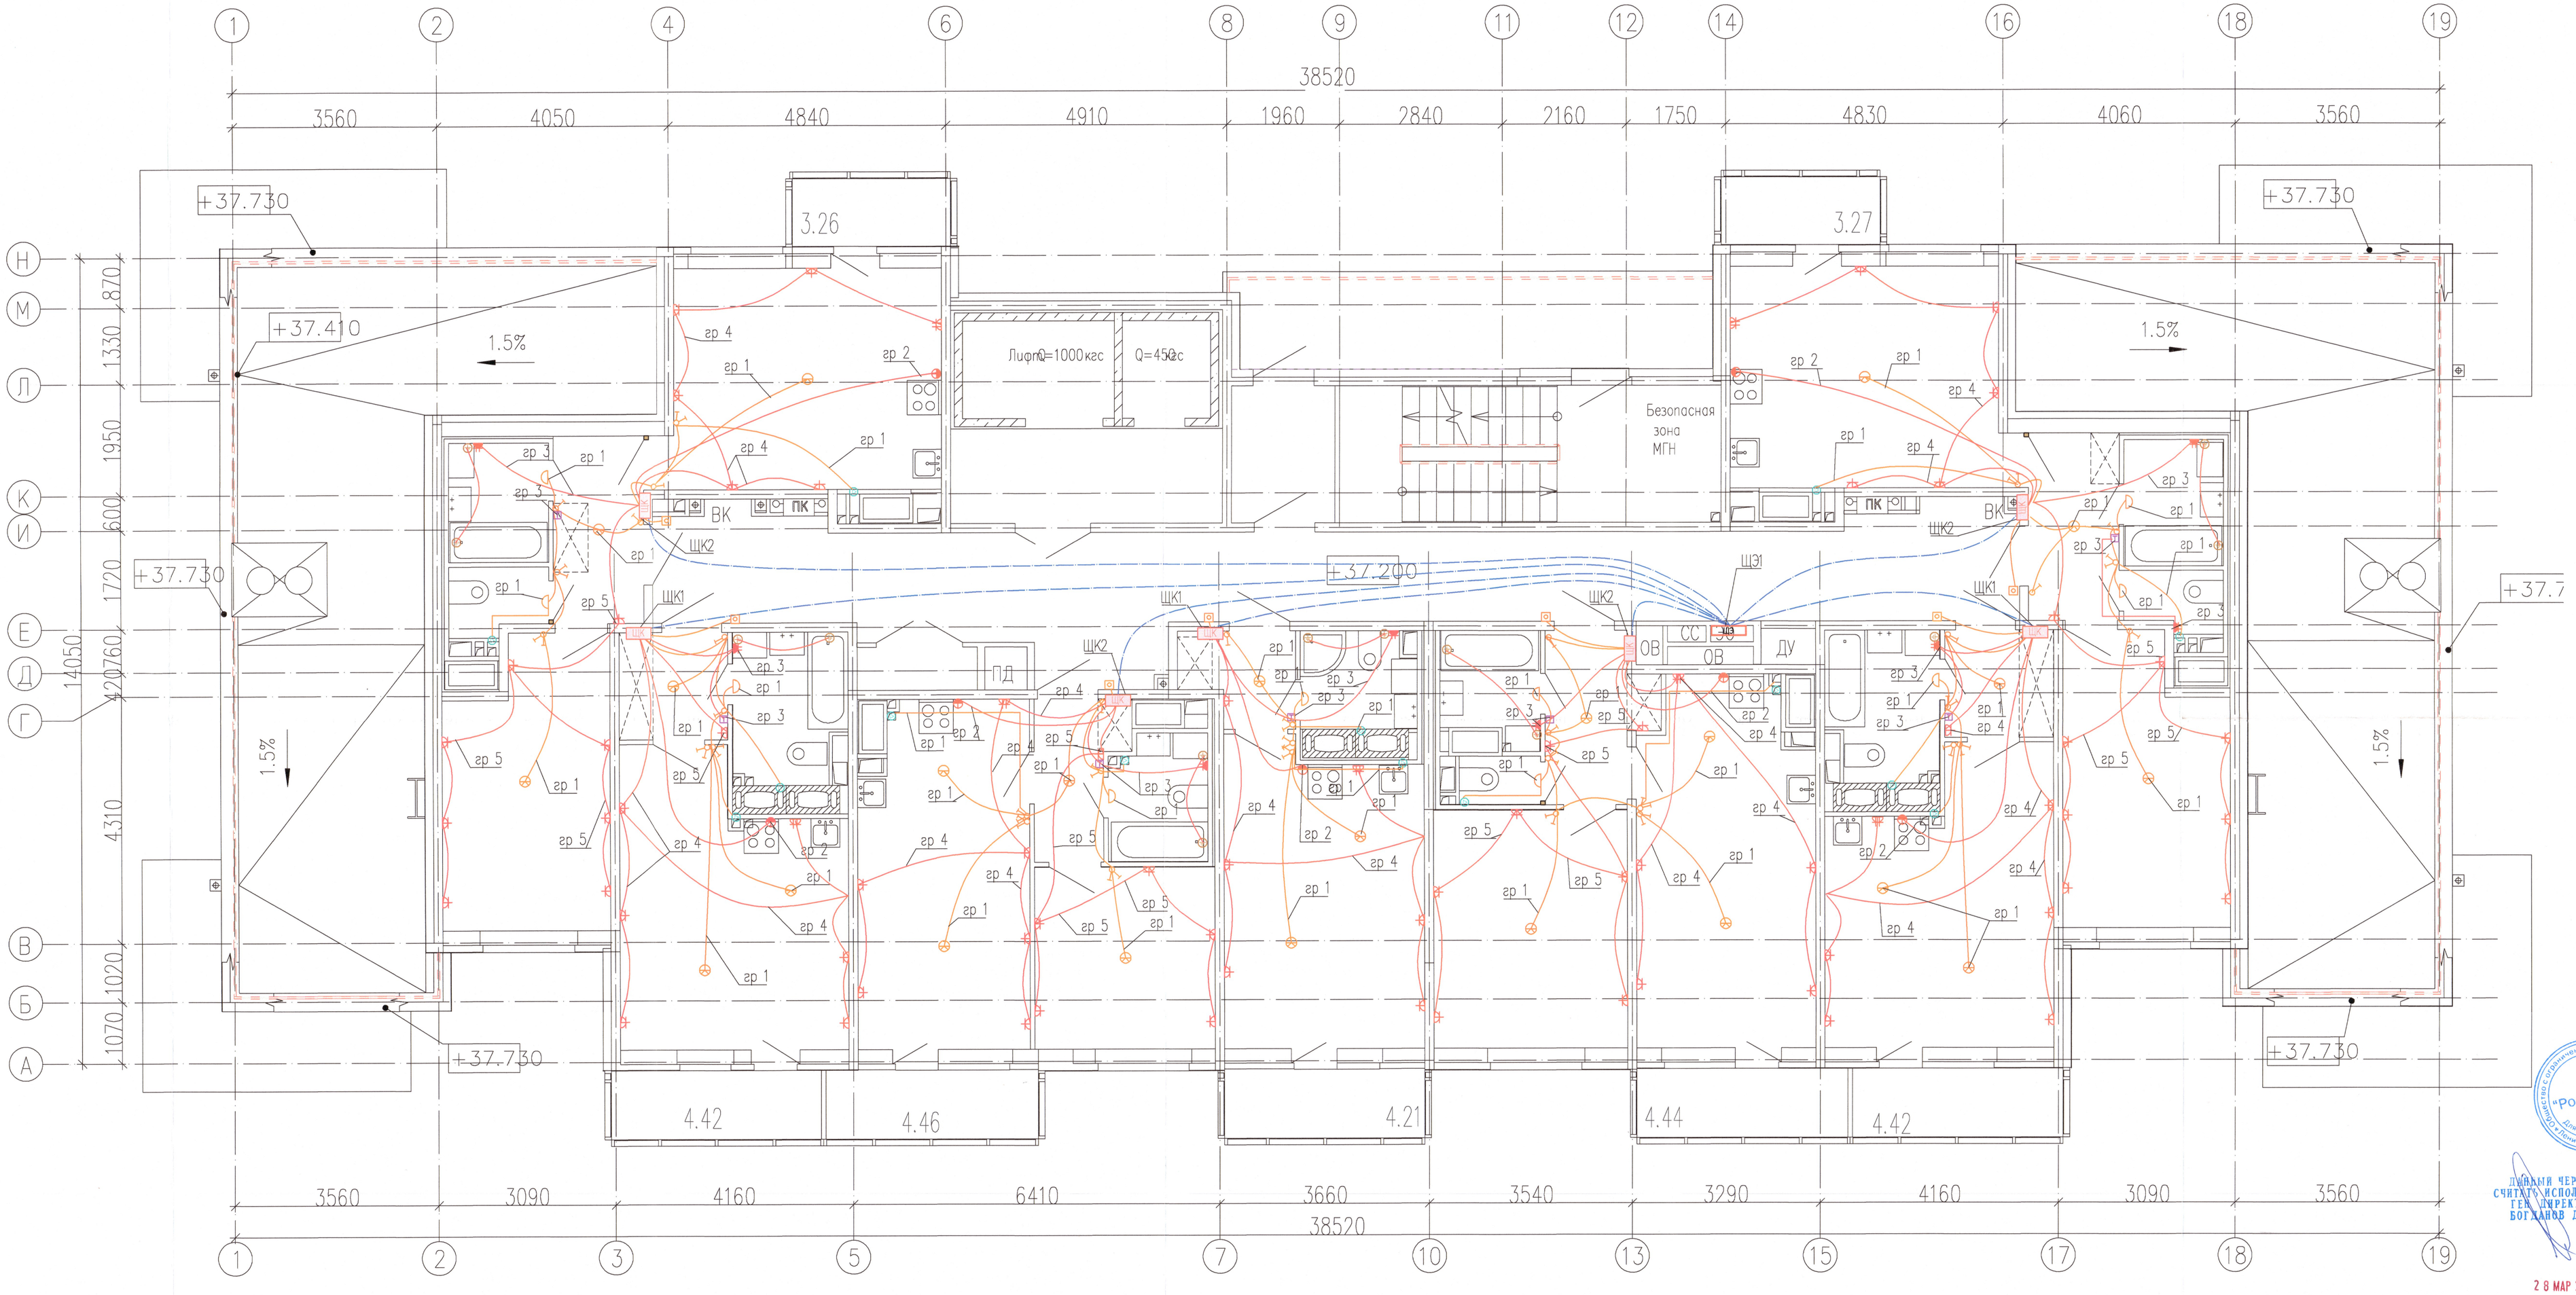

Изм.	Кол.уч.	Лист	№док.	Подпись	Дата
Проверил	Богданов Д.И.				02.20
Разработал	Митяев К.Б.				02.20

05/17 - 5 - 34

Многоквартирный жилой дом со встроенными помещениями и многоэтажным гаражом, расположенный по адресу: г. Санкт-Петербург, Каменноостровский проспект, участок 1 (юго-западнее пересечения с рекой Каменкой), кадастровый № земельного участка 78:34:0004281:1194.

Жилой комплекс

Стадия	Лист	Листов
ИД	8	

Исполнительная схема распределительных и групповых сетей квартир. Секция 7. 13 этаж

ООО "РостБилд"

ООО "РостБилд" Для документов №1

ГИПом ЧЕРТЕЖ СЧИТАТЬ ИСПОЛНИТЕЛЬНЫМ ГЕНЕРАЛЬНЫЙ ДИРЕКТОР БОГДАНОВ Д. И.

2 8 МАР 2020

Инв.N подл. | Подп. и дата | Взам. инв.N

60